

設 計		校 合		リ ー ダ ー		所 長		副 課 長		課 長	
--------	--	--------	--	------------------	--	--------	--	-------------	--	--------	--

設 計 書

令 和 7 年 度 業 務 委 託

仕 様 書

1 委 託 名 資源化センター熱回収施設空調設備保守管理業務委託

2 委 託 場 所 川越市大字鯨井782番地3

3 実 施 額 (月額) 円 (但し、委託価格 (月額) 円)

4 変 更 実 施 額 (月額) 円 (但し、委託価格 (月額) 円)

差 引 増 額 円

5 委託大要、起工・変更理由

変 更 委 託 の 大 要	
委託の大要	資源化センター：熱回収施設及び付属棟の空調設備の保守管理を行う。 委託期間： 令和7年10月1日から令和8年9月30日まで（1年・12箇月） （地方自治法第234条の3に基づく長期継続契約）
変 更 理 由	
委 託 理 由	・建築基準法第12条4項に基づき、建築設備定期検査を行う必要があるため。 ・定期的な維持管理を行い、設備の故障等を未然に防ぎ、常に最良の状態で運転できるようにするため。

内 訳 書							
費 目	種 別	細 別	数 量	単 位	単 価	金 額	摘 要
直接人件費等			1	式			別紙参照
直接物品費			1	式			
直接業務費 計							
業務管理費（緊急対応含む）			1	式			
業務原価 計							
一般管理費等			1	式			
委託価格 計							
消費税等相当額			1	式			
実施金額							12箇月
(月額)							
委託価格			1	月			
消費税等相当額			1	式			
実施金額			1	月			

直接人件費内訳

	機器名称	型式	数量	単位	単価	点検回数	金額	備考
1 空調機 (熱回収施設)	BAC-1	RXYP335AA	1	台		2		
	BAC-1-1	FXYCP22M	1	台		2		
	BAC-1-2	FXYCP22M	1	台		2		
	BAC-1-3	FXYCP112M	1	台		2		
	BAC-1-4	FXYCP71M	1	台		2		
	BAC-1-5	FXYCP36M	1	台		2		
	BAC-2	RXYP950AA	1	台		2		
	BAC-2-1	FXYCP36M	1	台		2		
	BAC-2-2	FXYFP45MC	2	台		2		
	BAC-2-3	FXYFP71MC	1	台		2		
	BAC-2-4	FXYCP80M	1	台		2		
	BAC-2-5	FXYFP80MC	2	台		2		
	BAC-2-6	FXYCP90M	1	台		2		
	BAC-2-7	FXYFP45MC	3	台		2		
	BAC-2-8	FXYFP56MC	2	台		2		
	BAC-2-9	FXYFP36MC	1	台		2		
	BAC-3	RXYP730AA	1	台		2		
	BAC-3-1	FXYMP140MF	4	台		2		
	BAC-4	RXYP1000AA	1	台		2		
	BAC-4-1	FXYCP112M	9	台		2		
	BAC-5	RXYP500AA	1	台		2		
	BAC-5-1	FXYCP112M	3	台		2		
	BAC-5-2	FXYFP28MC	1	台		2		
	BAC-5-3	FXYHP112M	1	台		2		
	BAC-6	RXYFP400AA	1	台		2		
	BAC-6-1	FXYMP140MF	2	台		2		
	BAC-7	RXYP160AA	1	台		2		
	BAC-7-1	FXYTP80M	2	台		2		
	BAC-7-2	FXYTP80M	2	台		2		
	AC-1	SZVCP560MKR	1	式				
	(内訳)	RZCP280MKR × 2	2	台		2		
		FVCP560MKR	2	台		2		
	AC-2	SZVCP560MKR	1	式				
	(内訳)	RZCP280MKR × 2	3	台		2		
		FVCP560MKR	3	台		2		
	AC-3	SZVCP450MKR	1	式				
	(内訳)	RZCP224MKR × 2	1	台		2		
		FVCP224MKR	1	台		2		
	RAC-1	SYCP112AB	1	式				
	(内訳)	RYP112AA	1	台		2		
		FHCP112AB	1	台		2		
	RAC-2	SYCP112AB	1	式				
	(内訳)	RYP140AA	2	台		2		
		FVPP140A	2	台		2		
(計量棟)	RAC-K-1	SZCP160BY	1	式				
	(内訳)	RZRP160BY	1	台		2		
		FHCP160FC	1	台		2		
	RAC-K-2	SYCP63ABT	1	式				
	(内訳)	RYP63AAT	1	台		2		
		FHCP63AB	1	台		2		
(特高変電設備棟)	AC-E-1	SZVCP560MKR	1	式				
	(内訳)	ZCP280MKR × 2	3	台		2		
		FVCP560MKR	3	台		2		
空調気簡易点検			1	式		2		
小計(空調機)								
2 全熱交換機 (熱回収棟)	HE-1-1	LGH-35RS5	1	台		2		
	HE-1-2	LGH-65RS5	1	台		2		
	HE-1-3	LGH-100RS5	1	台		2		
	HE-1-4	LGH-80RS5	1	台		2		
	HE-1-5	LGH-50RS5	1	台		2		
	HE-1-6	LGH-80RS5	1	台		2		
	HE-1-7	LGH-35RS5	1	台		2		
	HE-1-8	LGH-100RS5	1	台		2		
	HE-1-9	LGH-35RS5	1	台		2		
	HE-3-1	LGH-65RS5	2	台		2		
	HE-3-2	LGH-35RS5	1	台		2		
	HE-3-3	LGH-35RS4	1	台		2		
	HE-3-4	LGH-100RS5	2	台		2		
(計量棟)	HE-K-1	LGH-50RS5	1	台		2		
	HE-K-2	LGH-15CS4	1	台		2		
小計(全熱交換器)								

直接人件費内訳

	機器名称	型式	数量	単位	単価	点検回数	金額	備考
3 送風機・排風機 (熱回収棟)	SF-1-1	MF#4 1/2-4(R2)	1	台		2		
	SF-1-2	EG-60ETB1-Q	1	台		2		
	SF-1-3	MF#7-4(R2)	1	台		2		
	SF-1-6	EG-60ETB1-Q	6	台		2		
	SF-1-7	SA#400-1	1	台		2		
	SF-1-8	APS#500-1	1	台		2		
	SF-1-10	EG-60FTB1-Q	1	台		2		
	SF-1-11	SA#400-1	1	台		2		
	SF-1-12	AP#710-1	1	台		2		
	SF-1-13-1	AP#710-1	1	台		2		
	SF-1-13-2	AP#800-1	1	台		2		
	SF-2-1	AP#560-1	1	台		2		
	SF-2-2	AP#560-1	1	台		2		
	SF-2-5	MF#5 1/2-4(L2,R2×各1)	2	台		2		
	SF-3-1	EF-45ETB2-Q	4	台		2		
	SF-3-2	MF#3 1/2-4(L2)	1	台		2		
	SF-4-1	MF#3 1/2-4(R2)	1	台		2		
	SF-A-1	MF#8-4(R2)	1	台		2		
	SF-A-2	MF#7-4(R2)	1	台		2		
	SF-A-3	MF#6-4	1	台		2		
	SF-A-4	MF#7-4(L2)	1	台		2		
	EF-1-1	MF#4 1/2-4(L2)	1	台		2		
	EF-1-2	EF-50FTB1	1	台		2		
	EF-1-3	AP#560-1	1	台		2		
	EF-1-4	EF-40DTB2	1	台		2		
	EF-1-5	EF-40DTB2	1	台		2		
	EF-1-7	SA#400-1	1	台		2		
	EF-1-8	APS#560-1	1	台		2		
	EF-1-9	APS#900-1	1	台		2		
	EF-1-10	EF-40DTB2	1	台		2		
	EF-1-11	MF#5 1/2-R(R3)	1	台		2		
	EF-1-12	EF-45ETB2	4	台		2		
	EF-1-13	EG-60FTB1	3	台		2		
	EF-1-14	EG-40CTB1	1	台		2		
	EF-2-1	AP#560-1	1	台		2		
	EF-2-2	AP#560-1	1	台		2		
	EF-2-3	KG-70GTF2	5	台		2		
	EF-2-4	EG-60ETB1	1	台		2		
	EF-2-5	RF-30HC	4	台		2		
	EF-2-6	KG-70GTF2	4	台		2		
	EF-2-7	NM#1 1/2-1(L2)	1	台		2		
	EF-3-1	MF#6-4(L2)	1	台		2		
	EF-3-2	EF-40DTB2	1	台		2		
	EF-4-1	EF-35CTB1	1	台		2		
	EF-A-1	RF-48HC	8	台		2		
	EF-A-2	EJ-105HTB40A	14	台		2		
	F-1-1	BFS-240TUC	2	台		2		
	F-1-2	BFS-90SUC	1	台		2		
	F-1-3	BFS-120SUC	1	台		2		
	F-1-4	BFS-90SUC	1	台		2		
	F-1-5	BFS-100SY	1	台		2		
	F-1-6	BFS-65SUC	1	台		2		
	F-2-1	BFS-120SUC	1	台		2		
	F-2-2	BFS-180TUC	1	台		2		
	F-2-3	BFS-180TUC	1	台		2		
	F-2-4	BFS-50SUC	1	台		2		
	F-2-5	BFS-40SUC	1	台		2		
	F-2-6	BFS-90SUC	1	台		2		
	F-2-7	BFS-90SUC	1	台		2		
	F-2-8	BFS-180TUC	1	台		2		
	F-2-9	BFS-240TUA	1	台		2		
	F-2-10	BFS-50SUC	1	台		2		
	F-3-1	BFS-210TUC	1	台		2		
	F-3-2	BFS-100SUC	1	台		2		
	F-3-3	BFS-120SUC	1	台		2		
	F-3-4	BFS-120SUC	1	台		2		
	F-4-1	BFS-90SUC	1	台		2		
	F-4-2	BFS-90SUC	1	台		2		
	F-4-3	BFS-100SUC	1	台		2		
	F-4-4	BFS-100SUC	1	台		2		
	F-4-5	BFS-90TUC	1	台		2		
	F-4-6	BFS-120SUC	1	台		2		
	F-4-7	BFS-120SUC	1	台		2		
	F-5-1	BFS-50SUC	1	台		2		
	F-5-2	BFS-40SUC	1	台		2		
	CF-1-1	VD-23ZB7	1	台		2		
	CF-1-2	VD-18ZB7	1	台		2		
(計量棟)	CF-K-1	VD-18Z7	2	台		2		
	F-K-1	BFS-50SUC	1	台		2		
	F-K-2	BFS-50SUC	1	台		2		
(総括受水槽用ポンプ室)	CF-S-1	VD-15ZPC7	1	台		2		
(特高変電設備棟)	EF-E-1	EG-60FTB1	1	台		2		
	SF-E-1	EG-60FTB1-Q	1	台		2		
(スラグストックヤード棟)	EF-S-1	KG-70GTF2	1	台		2		
小計(送風機・排風機)								
4 排煙ファン	SMF-1	MFE#3 1/2-4M(R2)	1	台		2		
5 エアシャワーユニット	AS-1	JS-30	2	台		2		
6 集中管理パネル		DCS301B1	1	式		2		
7 給・排気口清掃※防鳥ネットは除く。		(制気口)	384	箇所		2		
8 室内機分解清掃	AC-1		2	台		1		
9 建築設備定期検査(機械換気設備)			1	式		1		
小計(排煙ファン～建築設備定期検査)								
合計								

資源化センター熱回収施設
空調設備保守管理業務委託仕様書

川 越 市
環 境 施 設 課

I 長期継続契約

1 委託件名

資源化センター熱回収施設空調設備保守管理業務委託

2 委託場所

川越市大字鯨井 7 8 2 番地 3

3 契約期間

令和 7 年 1 0 月 1 日から令和 8 年 9 月 3 0 日まで（1 年・1 2 箇月）

（地方自治法第 2 3 4 条の 3 に基づく長期継続契約）

4 支払方法

2 回払い

令和 8 年 4 月（1 0 月～3 月分）、令和 8 年 1 0 月（4 月～9 月分）

5 入札書記載事項

入札書に記載する金額については、消費税及び地方消費税を含まない額とし、かつ、月額を記載すること。

6 その他特記事項

この入札は、地方自治法第 234 条の 3 に基づく「川越市長期継続契約を締結することができる契約を定める条例」に規定する長期継続契約に該当するものであり、当該入札執行後の契約については「翌年度以降の歳出予算の金額について減額又は、削除があった場合には当該契約は解除することができる」旨及び損害賠償に関する事項を契約書に記載する。この契約の締結後に、消費税法（昭和 63 年法律第 108 号）等の改正により、消費税額等の額に変動が生じた場合は、発注者は、この契約を何ら変更することなく契約金額に相当する消費税額等を加減して支払うものとする。ただし、税法上経過措置の対象となる場合には、経過措置が優先して適用される。

Ⅱ 一般仕様書

1 目的

本業務委託は、資源化センター熱回収施設の空調設備を保守点検し、常に最良の状態で運転できるよう維持管理することを目的とする。

2 委託対象施設

(1)名称 川越市資源化センター熱回収施設

(特高変電設備棟、計量棟、スラグストックヤード、総括受水槽ポンプ室を含む)

(2)場所 川越市大字鯨井782番地3

3 委託期間

令和7年10月1日から令和8年9月30日まで(1年・12箇月)

(地方自治法第234条の3に基づく長期継続契約)

4 業務内容

別紙「空調換気設備点検要項」に示す。

5 法律、規則等の遵守

受注者は、本市の契約諸規定に従うとともに、次の諸法令等を遵守しなければならない。

6 受注者は、以下の書類を提出しなければならない。

(1)業務着手書類

①管理技術者等通知書

②委託業務実施計画書

③業務従事者名簿(施設の防犯上必要なため)

④緊急連絡先

⑤その他、業務遂行上必要となる書類で発注者の指示するもの

(2)報告書

①業務委託実施報告書

②点検報告書

③建築基準法（第12条第4項）に基づく建築設備定期検査報告書
（機械換気設備）

④臨時点検・修繕等実施報告書

(3)その他市指定のもの

7 責任者の指定

受注者は、業務着手前に作業及び発注者の監督職員との業務連絡の中心となる作業責任者を指定し、発注者に報告しなければならない。

8 業務条件

(1)点検日、作業時間等について、事前に発注者と協議の上、作業予定表を作成提出し、発注者の承認を得た後着手すること。また、作業が数日にわたる場合には、1日の作業終了後確実に復旧し使用に支障の無いようにすること。作業、点検日を含め、業務日程については、発注者の監督職員との協議による。

(2)施設職員・利用者に対し同設備が点検中のため使用できない旨の表示をする等、点検中の労働災害を防止すること。また、その他の安全対策も受注者の責任において実施すること。

(3)業務の履行上、受注者の故意または過失に起因して設備・機器等に故障、破損、事故、瑕疵等が発生した場合は、直ちにその状況を発注者に報告するとともに、全ての受注者の責任において補修を実施し、当該故障、破損、事故、瑕疵等を原因として発生した全ての事象について受注者の責任において処理すること。

(4)本委託の対象機器には、施設の運転管理に支障を及ぼす機器が含まれており、緊急修繕を要する場合があるため、緊急対応は下記のいずれかの者が実施すること。

①受注者自らが川越市競争入札参加資格者名簿の建設工事請負（業種：管工事業、本委託の対象設備に関して発注者と修繕契約が締結

できること)に登録のある場合は、受注者とする。

- ②受注者自らが川越市競争入札参加資格者名簿の建設工事請負（業種：管工事業）に登録のない場合は、発注者に協力事務所協議願（委託指定様式）を提出して発注者の承諾を得た者とする。なお、この場合の協力事務所とは、市内に本店がある川越市競争入札参加資格者名簿の建設工事請負（業種：管工事業、本委託の対象設備に関して発注者と修繕契約が締結できること）に登録のある者とする。

9 その他の事項

- (1)受注者は、施設管理担当者が交付又は使用を許可した情報に限らず、本業務を履行するにあたり知り得た情報について、本契約の目的以外に使用または第三者に開示もしくは漏洩等してはならない。
- (2)受注者は、業務を遂行するに当たり建物・設備・機器等に損傷を与えないよう十分に注意し、万一損傷の場合は発注者の責に帰する場合を除き、その賠償の責を負うものとする。
- (3)受注者は、点検業務に際し設備の老朽、軽微な破損及び腐食等による機能障害については、常に使用できるように点検調整を行うこと。
- (4)受注者は、対象設備に故障等発生の場合は直ちに技術員を派遣し、正常な状態に復旧すること。
- (5)業務に使用する上水道、電気料金については、発注者の負担（但し、無駄の無いように十分注意して使用すること。）とし、その他使用する試験器具、消耗雑材は一切受注者の負担とする。
- (6)受注者は、点検業務の実施に当たり、発注者の監督職員と十分な打ち合わせのうえ、その指示に従うこと。
- (7)受注者は、市の施設の敷地内では禁煙すること。また、「路上喫煙の防止に関する条例」に基づき、路上喫煙をしないように努めること。
- (8)受注者は、委託業務の遂行にあたり施設利用者等の利用を妨げないよう、また、不快を抱かせないよう言動等に十分注意するものとする。
- (9)この仕様書は、委託業務の大要を示すものであるから、受注者は現場の状況に応じ、ここに記載されていない細部の事項についても誠意を

もって行うこと。

- (10)この契約の締結後に、消費税法（昭和63年法律第108号）等の改正により、消費税額等の額に変動が生じた場合は、発注者は、この契約を何ら変更することなく契約金額に相当する消費税額等を加減して支払うものとする。ただし、税法上経過措置の対象となる場合、経過措置が優先して適用される。
- (11)本業務の一部を第三者に再委託する場合は、再委託する業務内容、再委託先の名称、再委託が必要な理由を明記の上、事前に書面にて提出し、川越市の承諾を得る必要がある。

対象機器一覧表

	機器名称	型式	数量	単位	備考1	備考2	備考3
1	空調機						
	(熱回収棟)						
	BAC-1	RXYP335AA	1	台	マルチ室外機	冷房能力: 33.5kW	
	BAC-1-1	FXYCP22M	1	台	マルチ室内機	冷房能力: 2.2kW	
	BAC-1-2	FXYCP22M	1	台	マルチ室内機	冷房能力: 2.2kW	
	BAC-1-3	FXYCP112M	1	台	マルチ室内機	冷房能力: 11.2kW	
	BAC-1-4	FXYCP71M	1	台	マルチ室内機	冷房能力: 7.1kW	
	BAC-1-5	FXYCP36M	1	台	マルチ室内機	冷房能力: 3.6kW	
	BAC-2	RXYP950AA	1	台	マルチ室外機	冷房能力: 95kW	
	BAC-2-1	FXYCP36M	1	台	マルチ室内機	冷房能力: 3.6kW	
	BAC-2-2	FXYFP45MC	2	台	マルチ室内機	冷房能力: 4.5kW	
	BAC-2-3	FXYFP71MC	1	台	マルチ室内機	冷房能力: 7.1kW	
	BAC-2-4	FXYCP80M	1	台	マルチ室内機	冷房能力: 8.0kW	
	BAC-2-5	FXYFP80MC	2	台	マルチ室内機	冷房能力: 8.0kW	
	BAC-2-6	FXYCP90M	1	台	マルチ室内機	冷房能力: 9.0kW	
	BAC-2-7	FXYFP45MC	3	台	マルチ室内機	冷房能力: 4.5kW	
	BAC-2-8	FXYFP56MC	2	台	マルチ室内機	冷房能力: 5.6kW	
	BAC-2-9	FXYFP36MC	1	台	マルチ室内機	冷房能力: 3.6kW	
	BAC-3	RXYP730AA	1	台	マルチ室外機	冷房能力: 73kW	
	BAC-3-1	FXYMP140MF	4	台	マルチ室内機	冷房能力: 14kW	
	BAC-4	RXYP1000AA	1	台	マルチ室外機	冷房能力: 100kW	
	BAC-4-1	FXYCP112M	9	台	マルチ室内機	冷房能力: 11.2kW	
	BAC-5	RXYP500AA	1	台	マルチ室外機	冷房能力: 50kW	
	BAC-5-1	FXYCP112M	3	台	マルチ室内機	冷房能力: 11.2kW	
	BAC-5-2	FXYFP28MC	1	台	マルチ室内機	冷房能力: 2.8kW	
	BAC-5-3	FXYHP112M	1	台	マルチ室内機	冷房能力: 11.2kW	
	BAC-6	RXYP400AA	1	台	マルチ室外機	冷房能力: 40kW	
	BAC-6-1	FXYMP140MF	2	台	マルチ室内機	冷房能力: 14kW	
	BAC-7	RXYP160AA	1	台	マルチ室外機	冷房能力: 16kW	
	BAC-7-1	FXYTP80M	2	台	マルチ室内機	冷房能力: 8kW	
	BAC-7-2	FXYTP80M	2	台	マルチ室内機	冷房能力: 8kW	
	AC-1	SZVCP560MKR	1	式	空冷ヒートポンプ		分解・薬品洗浄※1 1階 電気室
	(内訳)	RZCP280MKR × 2	2	台		冷房能力: 50kW	
		FVCP560MKR	2	台		冷房能力: 50kW	
	AC-2	SZVCP560MKR	1	式	空冷ヒートポンプ		
	(内訳)	RZCP280MKR × 2	3	台		冷房能力: 50kW	
		FVCP560MKR	3	台		冷房能力: 50kW	
	AC-3	SZVCP450MKR	1	式	空冷ヒートポンプ		
	(内訳)	RZCP224MKR × 2	1	台		冷房能力: 40kW	
		FVCP224MKR	1	台		冷房能力: 40kW	
	RAC-1	SYCP112AB	1	式	空冷ヒートポンプ		
	(内訳)	RYP112AA	1	台		冷房能力: 10kW	
		FHCP112AB	1	台		冷房能力: 10kW	
	RAC-2	SYCP112AB	1	式	空冷ヒートポンプ		
	(内訳)	RYP140AA	2	台		冷房能力: 12.5kW	
		FVPP140A	2	台		冷房能力: 12.5kW	
	(計量棟)	RAC-K-1	1	式	空冷ヒートポンプ		
	(内訳)	SZCP160BY	1	台		冷房能力: 14kW	
		RZRP160BY	1	台		冷房能力: 14kW	
		FHCP160FC	1	台			
	RAC-K-2	SYCP63ABT	1	式	空冷ヒートポンプ		
	(内訳)	RYP63AAT	1	台		冷房能力: 5.6kW	
		FHCP63AB	1	台		冷房能力: 5.6kW	
	(特高変電設備棟)	AC-E-1	1	式	空冷ヒートポンプ		
	(内訳)	SZVCP560MKR	3	台		冷房能力: 50kW	
		ZCP280MKR × 2	3	台		冷房能力: 50kW	
		FVCP560MKR	3	台			
2	全熱交換機						
	(熱回収棟)						
	HE-1-1	LGH-35RS5	1	台	天井埋込形(200m3/h)		
	HE-1-2	LGH-65RS5	1	台	天井埋込形(600m3/h)		
	HE-1-3	LGH-100RS5	1	台	天井埋込形(1000m3/h)		
	HE-1-4	LGH-80RS5	1	台	天井埋込形(700m3/h)		
	HE-1-5	LGH-50RS5	1	台	天井埋込形(500m3/h)		
	HE-1-6	LGH-80RS5	1	台	天井埋込形(600m3/h)		
	HE-1-7	LGH-35RS5	1	台	天井埋込形(300m3/h)		
	HE-1-8	LGH-100RS5	1	台	天井埋込形(900m3/h)		
	HE-1-9	LGH-35RS5	1	台	天井埋込形(200m3/h)		
	HE-3-1	LGH-65RS5	2	台	天井埋込形(500m3/h)		
	HE-3-2	LGH-35RS5	1	台	天井埋込形(300m3/h)		
	HE-3-3	LGH-35RS4	1	台	天井埋込形(300m3/h)		
	HE-3-4	LGH-100RS5	2	台	天井埋込形(900m3/h)		
	(計量棟)	HE-K-1	1	台	天井埋込形(400m3/h)		
	HE-K-2	LGH-15CS4	1	台	天井カセット形(100m3/h)		

対象機器一覧表

	機器名称	型式	数量	単位	備考1	備考2	備考3
3	送風機・排風機 (熱回収棟)	SF-1-1	MF#4 1/2-4(R2)	1	台	給気ファン	
		SF-1-2	EG-60ETB1-Q	1	台	有圧扇給気型	
		SF-1-3	MF#7-4(R2)	1	台	給気ファン	
		SF-1-6	EG-60ETB1-Q	6	台	有圧扇給気型	
		SF-1-7	SA#400-1	1	台	給気ファン	
		SF-1-8	APS#500-1	1	台	給気ファン	
		SF-1-10	EG-60FTB1-Q	1	台	有圧扇給気型	
		SF-1-11	SA#400-1	1	台	給気ファン	
		SF-1-12	AP#710-1	1	台	給気ファン	
		SF-1-13-1	AP#710-1	1	台	給気ファン	
		SF-1-13-2	AP#800-1	1	台	給気ファン	
		SF-2-1	AP#560-1	1	台	給気ファン	
		SF-2-2	AP#560-1	1	台	給気ファン	
		SF-2-5	MF#5 1/2-4(L2,R2×各1	2	台	給気ファン	
		SF-3-1	EF-45ETB2-Q	4	台	有圧扇給気型	
		SF-3-2	MF#3 1/2-4(L2)	1	台	給気ファン	
		SF-4-1	MF#3 1/2-4(R2)	1	台	給気ファン	
		SF-A-1	MF#8-4(R2)	1	台	給気ファン	
		SF-A-2	MF#7-4(R2)	1	台	給気ファン	
		SF-A-3	MF#6-4	1	台	給気ファン	
		SF-A-4	MF#7-4(L2)	1	台	給気ファン	
		EF-1-1	MF#4 1/2-4(L2)	1	台	排気ファン	
		EF-1-2	EF-50FTB1	1	台	有圧扇給気型	
		EF-1-3	AP#560-1	1	台	排気ファン	
		EF-1-4	EF-40DTB2	1	台	有圧扇給気型	
		EF-1-5	EF-40DTB2	1	台	有圧扇給気型	
		EF-1-7	SA#400-1	1	台	排気ファン	
		EF-1-8	APS#560-1	1	台	排気ファン	
		EF-1-9	APS#900-1	1	台	排気ファン	
		EF-1-10	EF-40DTB2	1	台	有圧扇排気型	
		EF-1-11	MF#5 1/2-R(R3)	1	台	排気ファン	
		EF-1-12	EF-45ETB2	4	台	有圧扇排気型	
		EF-1-13	EG-60FTB1	3	台	有圧扇排気型	
		EF-1-14	EG-40CTB1	1	台	有圧扇排気型	
		EF-2-1	AP#560-1	1	台	排気ファン	
		EF-2-2	AP#560-1	1	台	排気ファン	
		EF-2-3	KG-70GTF2	5	台	有圧扇排気型	
		EF-2-4	EG-60ETB1	1	台	有圧扇排気型	
		EF-2-5	RF-30HC	4	台	ルーフファン排気型	
		EF-2-6	KG-70GTF2	4	台	有圧扇排気型	
		EF-2-7	NM#1 1/2-1(L2)	1	台	排気ファン	
		EF-3-1	MF#6-4(L2)	1	台	排気ファン	
		EF-3-2	EF-40DTB2	1	台	有圧扇排気型	
		EF-4-1	EF-35CTB1	1	台	有圧扇排気型	
		EF-A-1	RF-48HC	8	台	ルーフファン排気型	
		EF-A-2	EJ-105HTB40A	14	台	有圧扇給気型	
		F-1-1	BFS-240TUC	2	台	給気ファン	
		F-1-2	BFS-90SUC	1	台	排気ファン	
		F-1-3	BFS-120SUC	1	台	排気ファン	
		F-1-4	BFS-90SUC	1	台	排気ファン	
		F-1-5	BFS-100SY	1	台	排気ファン	
		F-1-6	BFS-65SUC	1	台	排気ファン	
		F-2-1	BFS-120SUC	1	台	給気ファン	
		F-2-2	BFS-180TUC	1	台	給気ファン	
		F-2-3	BFS-180TUC	1	台	排気ファン	
		F-2-4	BFS-50SUC	1	台	給気ファン	
		F-2-5	BFS-40SUC	1	台	給気ファン	
		F-2-6	BFS-90SUC	1	台	給気ファン	
		F-2-7	BFS-90SUC	1	台	排気ファン	
		F-2-8	BFS-180TUC	1	台	排気ファン	
		F-2-9	BFS-240TUA	1	台	給気ファン	
		F-2-10	BFS-50SUC	1	台	排気ファン	
		F-3-1	BFS-210TUC	1	台	給気ファン	
		F-3-2	BFS-100SUC	1	台	給気ファン	
		F-3-3	BFS-120SUC	1	台	給気ファン	
		F-3-4	BFS-120SUC	1	台	給気ファン	
		F-4-1	BFS-90SUC	1	台	給気ファン	
		F-4-2	BFS-90SUC	1	台	給気ファン	
		F-4-3	BFS-100SUC	1	台	給気ファン	
		F-4-4	BFS-100SUC	1	台	給気ファン	
		F-4-5	BFS-90TUC	1	台	給気ファン	
		F-4-6	BFS-120SUC	1	台	給気ファン	
		F-4-7	BFS-120SUC	1	台	給気ファン	
		F-5-1	BFS-50SUC	1	台	給気ファン	
		F-5-2	BFS-40SUC	1	台	給気ファン	
		CF-1-1	VD-23ZB7	1	台	天井換気扇	
		CF-1-2	VD-18ZB7	1	台	天井換気扇	
	(計量棟)	CF-K-1	VD-18Z7	2	台	天井換気扇	
		F-K-1	BFS-50SUC	1	台	排気ファン	
		F-K-2	BFS-50SUC	1	台	排気ファン	
	(総括受水槽用ポンプ室)	CF-S-1	VD-15ZPC7	1	台	天井換気扇	
	(特高変電設備棟)	EF-E-1	EG-60FTB1	1	台	有圧扇排気型	
		SF-E-1	EG-60FTB1-Q	1	台	有圧扇給気型	
	(スラグストックヤード棟)	EF-S-1	KG-70GTF2	1	台	有圧扇排気型	
4	排煙ファン	SMF-1	MFE#3 1/2-4M(R2)	1	台	排煙ファン	
5	エアシャワーユニット	AS-1	JS-30	2	台		アマノ製
6	集中管理パネル		DCS301B1	1	式		
7	給・排気口清掃		(制気口)	1	式		

※1 点検・検査項目については「空調換気設備点検要綱」を参照のこと。

空調換気設備点検要項

1 ヒートポンプエアコン（EHP）

- ①点検回数 年2回（冷暖房前）（毎年5月、11月）
年2回（フロン排出抑制法による簡易点検）（毎年8月、2月）
- ②点検要領
- ・外観点検
 - ・冷媒系統点検
 - ・圧縮機系統点検
 - ・本体点検
 - ・電気系統点検
 - ・室内機整備
 - ・各部清掃及び完了確認
 - ・その他必要な作業
- ③特記事項
- ・各種フィルター清掃及び交換作業を行う場合は併せて空調設備の拭き掃除も行うこと。
 - ・冷媒系統点検は、フロン排出抑制法に規定されている定期点検の項目とし、実施にあたっては、フロン排出抑制法に規定されている十分な知見を有する者が行うこと。
 - ・別表の対象機器一覧表の備考欄3に記載のある機器については、下記のとおり分解・薬品洗浄・清掃を行うこと。実施時期は、冷房開始時期前を原則とするが、機器の使用状況に応じて対応すること。
 - ① 作業前後で風量の測定をする。
 - ② 部屋が汚れないよう該当機器の周辺を養生し、外装パネル・フィルター等はずす。
 - ③ 熱交換器やその周辺を高圧洗浄し、専用薬剤を使用する。ただし、使用する薬剤については、事前に協議すること。
 - ④ 薬剤を空調内部に残さないよう、高圧水ですすぎ落とす。
 - ⑤ 取り外した外装パネル・フィルター等を専用薬剤で水洗いし十分水分を除去する。
 - ⑥ フィルターの目詰まり解消を確認するため、水や光などがフィルターを通り抜けることを確認し、その様子を撮影する。
 - ⑦ 内部に水分が残っていないことを確認したのち、復旧する。
 - ⑧ 復旧後は、稼働させ、異音が発生しないか担当者立ち合いの下、確認する。
 - ⑨ 作業中、経年劣化等による破損・摩耗・消耗箇所が発見された場合は、担当者と協議すること。

2 空調機及び給排気設備

- ①点検回数 年2回（冷暖房前）（毎年5月、11月）
- ②点検要領
 - ・外観及び基礎部点検
 - ・各種軸受け部点検
 - ・防振部点検
 - ・ドレンパン及びドレン配管点検
 - ・圧力計及び温度計点検
 - ・本体点検
 - ・付属配管及び弁類点検
 - ・各種ダンパー点検
 - ・動力系統点検
 - ・制御電源系統点検
 - ・操作盤点検
 - ・各部清掃及び完了確認
 - ・その他必要な作業
- ③特記事項
 - ・各種フィルター清掃及び交換作業を行う場合は併せて空調設備の拭き掃除も行うこと。
 - ・集中管理パネルの点検作業

3 全熱交換機及び給排気グリル

- ①点検回数 年2回（冷暖房前）（毎年5月、11月）
- ②点検要領
 - ・外観点検
 - ・各種軸受け部点検
 - ・本体及び接続部点検
 - ・電源系統点検
 - ・各部清掃及び完了確認
 - ・その他必要な作業
- ③特記事項
 - ・各種フィルターやエレメント等の清掃及び交換作業を行う場合は併せて空調設備の拭き掃除も行うこと。

4 その他

- ① 1から3までの作業に係る付帯作業及び空調衛生設備の適切な維持管理に必要な作業も行うこと。
- ② 建築基準法（第12条第4項）に基づく建築設備定期検査（機械換気設備）を関連法規に従い実施し、調査後報告書を作成し提出すること。なお、資格要件は、一級又は二級建築士、建築基準適合判定資格者、建築設備検査資格者のいずれかとする。
- ③ 関係諸法令に基づき、有資格者を選任し、業務を遂行するものとする。
- ④ 建築保全業務共通仕様書を参考に点検を行うこと。
- ⑤ 各種フィルター、Vベルトの交換が必要な場合には、交換を実施すること。
（各種フィルター、Vベルトは材料支給とするが、基本的に在庫は無いので、部品型番等必要な情報を受注者へ報告すること。手配完了後、交換を実施すること。）
- ⑥ 発注者の指示及び要請により、緊急対応が必要な場合には早急に現場確認を行い、復旧すること。部品の故障など、その場での復旧が困難な場合は、発注者へ報告の上、復旧に必要な修繕の見積書を提出すること。

 
- ⑦ 発注者が作成するフロン排出抑制法に基づく記録簿の作成にあたって、必要な情報（技術者氏名、番号、フロン充填量、フロン回収量等）を求めることがあるので、協力すること。

一級建築士 登録第157062 山口 修一

	整神環境ソリューション KOBELCO ECO-SOLUTIONS CO.,LTD.	
	本署には、株式会社 神海環境ソリューションの経営者/代表者が在籍して、本署の第三者に係る開示、提示、提供、使用、および本署を翻じてなされる複製等の出版を許可する旨の旨を付した書状を提出する。	
SERIAL TITLE		
No.5		
No. 106101260	7G6	DRAWING NO. 101
106101260	A G C D F 5 0 1 M 1 0 1	REV.




一級建築士 登録第157062 山口 修一

[illegible]

[illegible][illegible][illegible]

冷媒管サイズリスト

NO	管径	ガス管
①	6.4φ	12.7φ
②	9.5φ	15.9φ
③	9.5φ	19.1φ
④	9.5φ	22.2φ
⑤	12.7φ	25.4φ
⑥	12.7φ	28.5φ
⑦	15.8φ	28.5φ
⑧	19.0φ	31.7φ
⑨	19.0φ	38.1φ

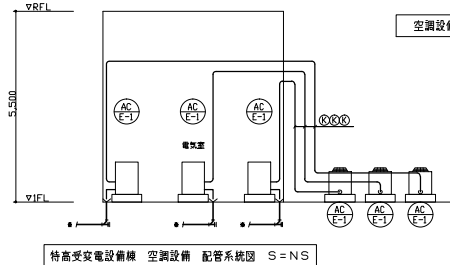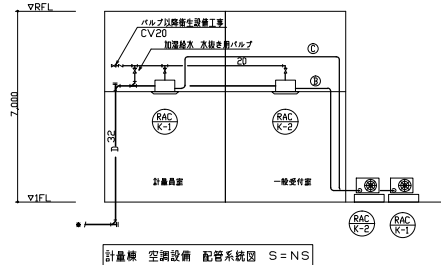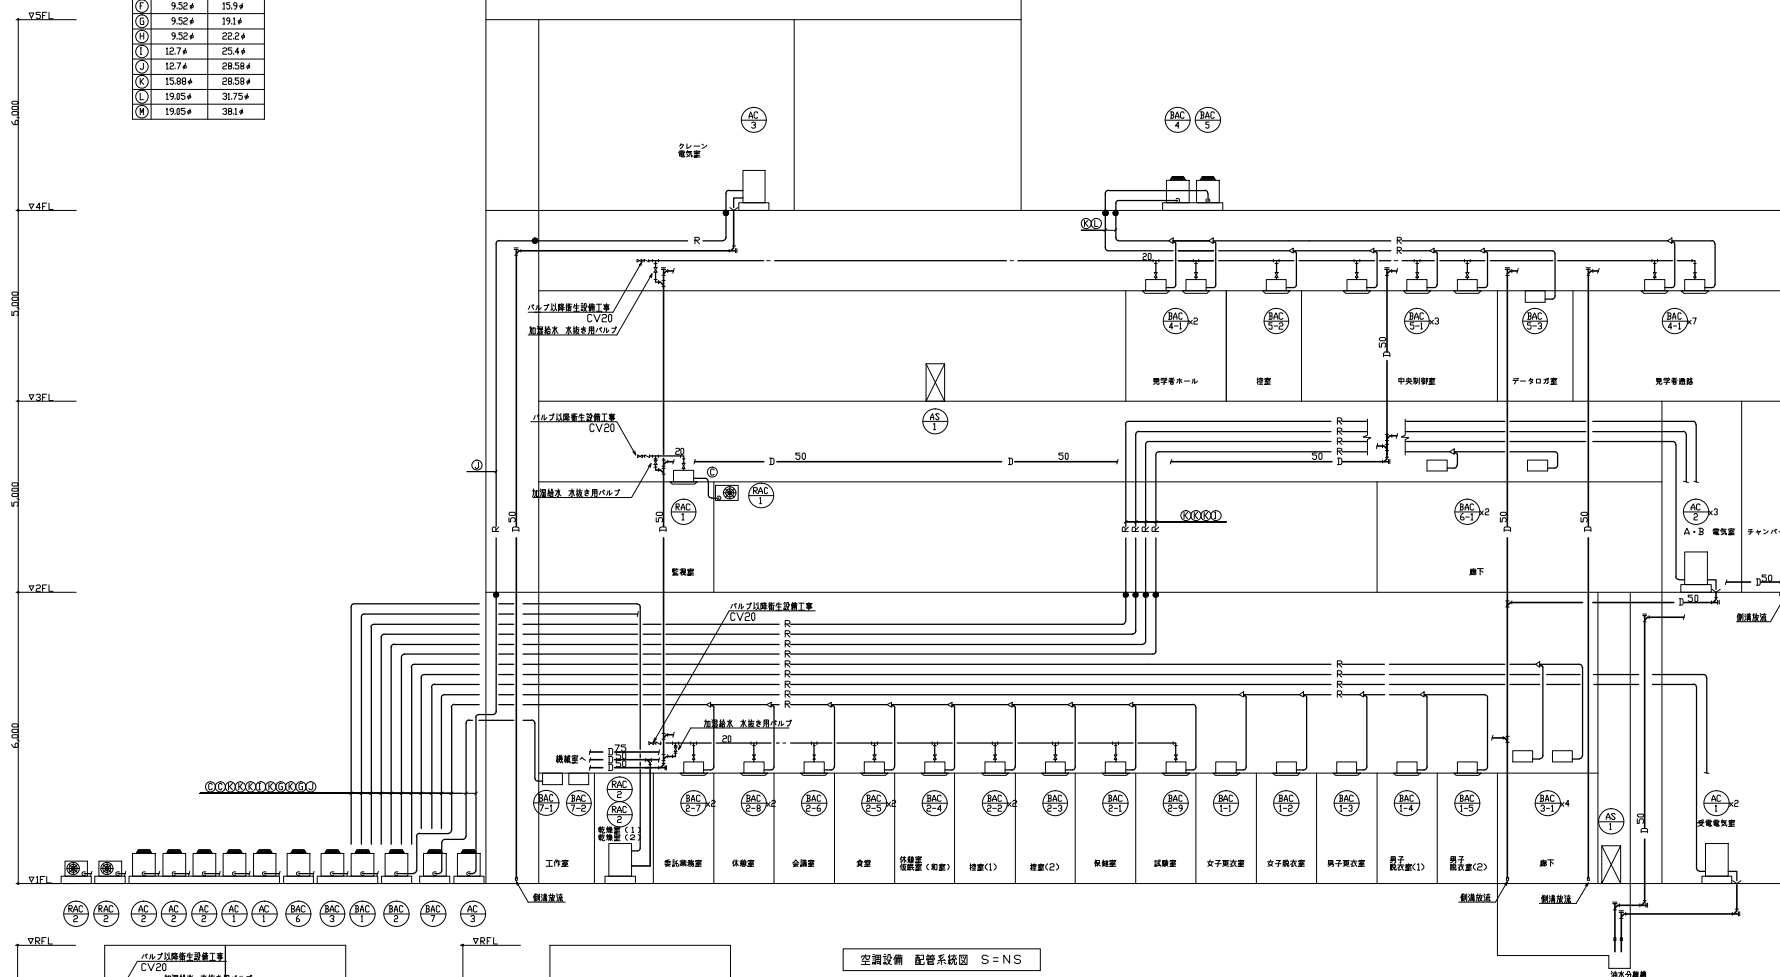

注記 (1) ● : 防火区画貫通処理非表示。

一級建築士 登録第157062 山口 修一




本書には、株式会社 神鋼環境ソリューションの秘密情報が含まれておりますので、本書の第三者への開示、複製、使用、および本書を翻してなされた複製物の出納を当社の許可なく行うことを禁じます。

2.22 2019	延川	延川	岡村	-	2.22 2019	西野	山上
5.12 2008	延川	延川	岡村	山口	5.12 2008	西野	山上
DESIGNED	CHECKED	APPROVED	REVIEWED	ISSUED BY	監理部	川越プロジェクト室	川越
106101260	766	D	F	5	0	1	M 104



 CAREER



1階平面図
(1FL±0)

NO.	液管	ガス管
(E)	6.4φ	12.7φ
(F)	9.52φ	15.9φ
(G)	9.52φ	19.1φ
(H)	9.52φ	22.2φ
(I)	12.7φ	25.4φ
(J)	12.7φ	28.58φ
(K)	15.88φ	28.58φ
(L)	19.05φ	31.75φ
(M)	19.05φ	38.1φ

注記) (1) ● : 防火区画貫通処理を示す。

一級建築士 登録第157062 山口 修一



本書には、株式会社 神鋼環境ソリューションの秘密情報が含まれていますので、本書の第三者への開示、複製、使用および本書を基にしてなされた産業財産権の出願を当社の許可なく行うことを禁じます。


SCALE	TITLE
1/200	

ISSUED BY 飯塚川越市新清掃センター熱回収施設新築工事
空調設備 1階配管平面図

Q. NO.	AREA	DRAWING NO.	REV.
106101260	7 C 6	D E F 0 1 M 1 1 1	↑

106101260				7 G 6 D F 3 0 T M I I I	<A
-----------	--	--	--	-------------------------	----

[illegible]

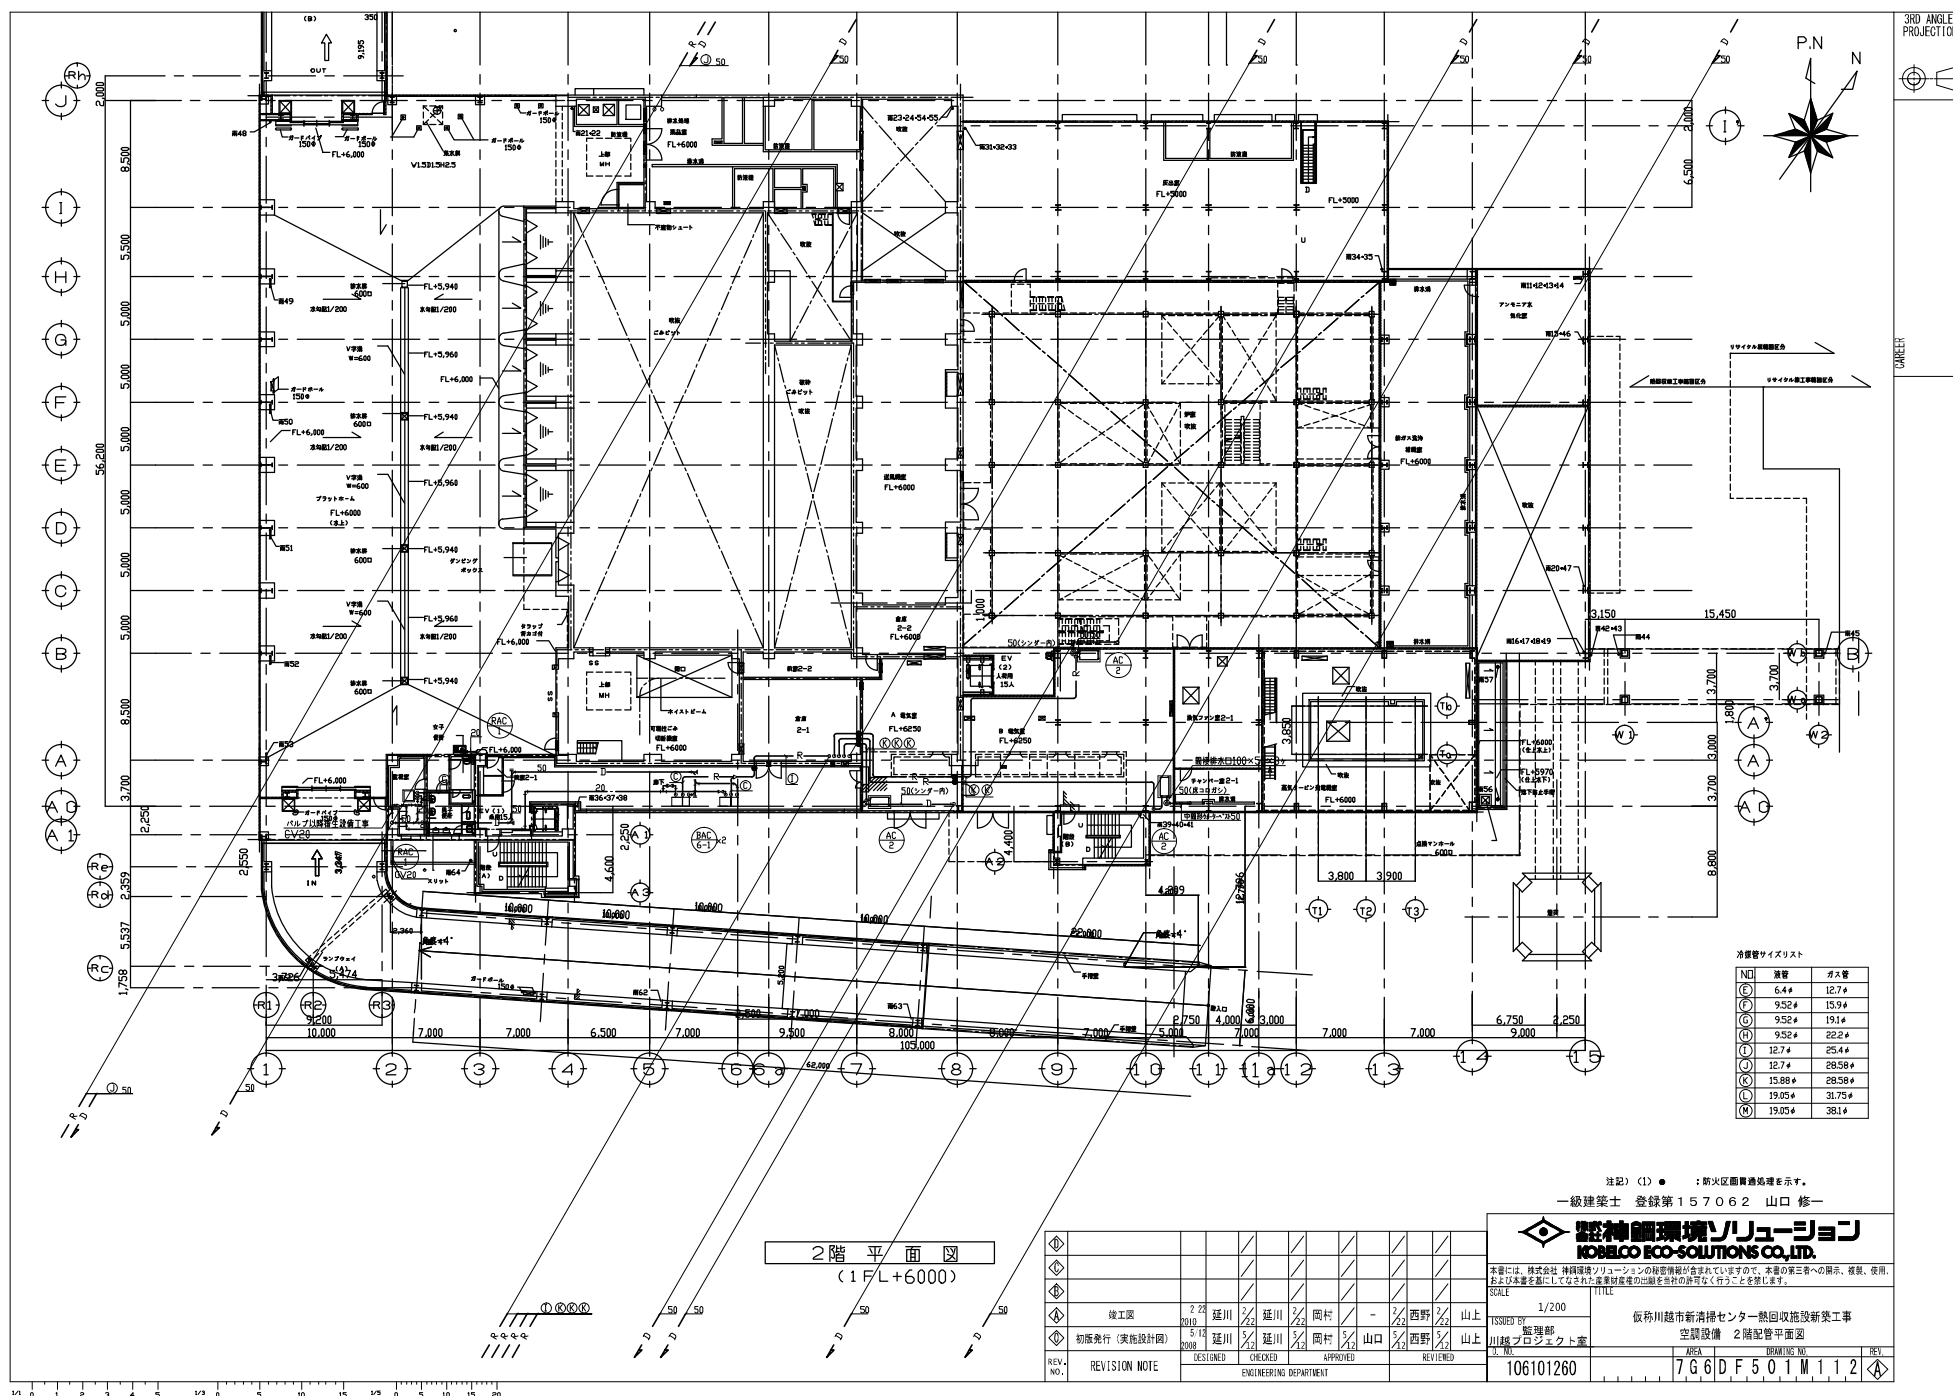

注記) (1) ● : 防火区画貫通処理を示す。
一級建築士 登録第157062 山口 修一




神戸鋼環境ソリューション
KOBELCO ECO-SOLUTIONS CO., LTD.

本書には、株式会社 神鋼環境ソリューションの秘密情報が含まれていますので、本書の第三者への開示、複製、使用および本書を基にしてなされた産業財産権の出願を当社の許可なく行うことを禁じます。

SCALE	1/200	TITLE	仮称川越市新清掃センター熱回収施設新築工事 空調設備 2階配管平面図
ISSUED BY	監理部		

Q. NO.	AREA	DRAWING NO.	REV.
106101260	7 G 6	D F 5 0 1 M 1 1 2	A

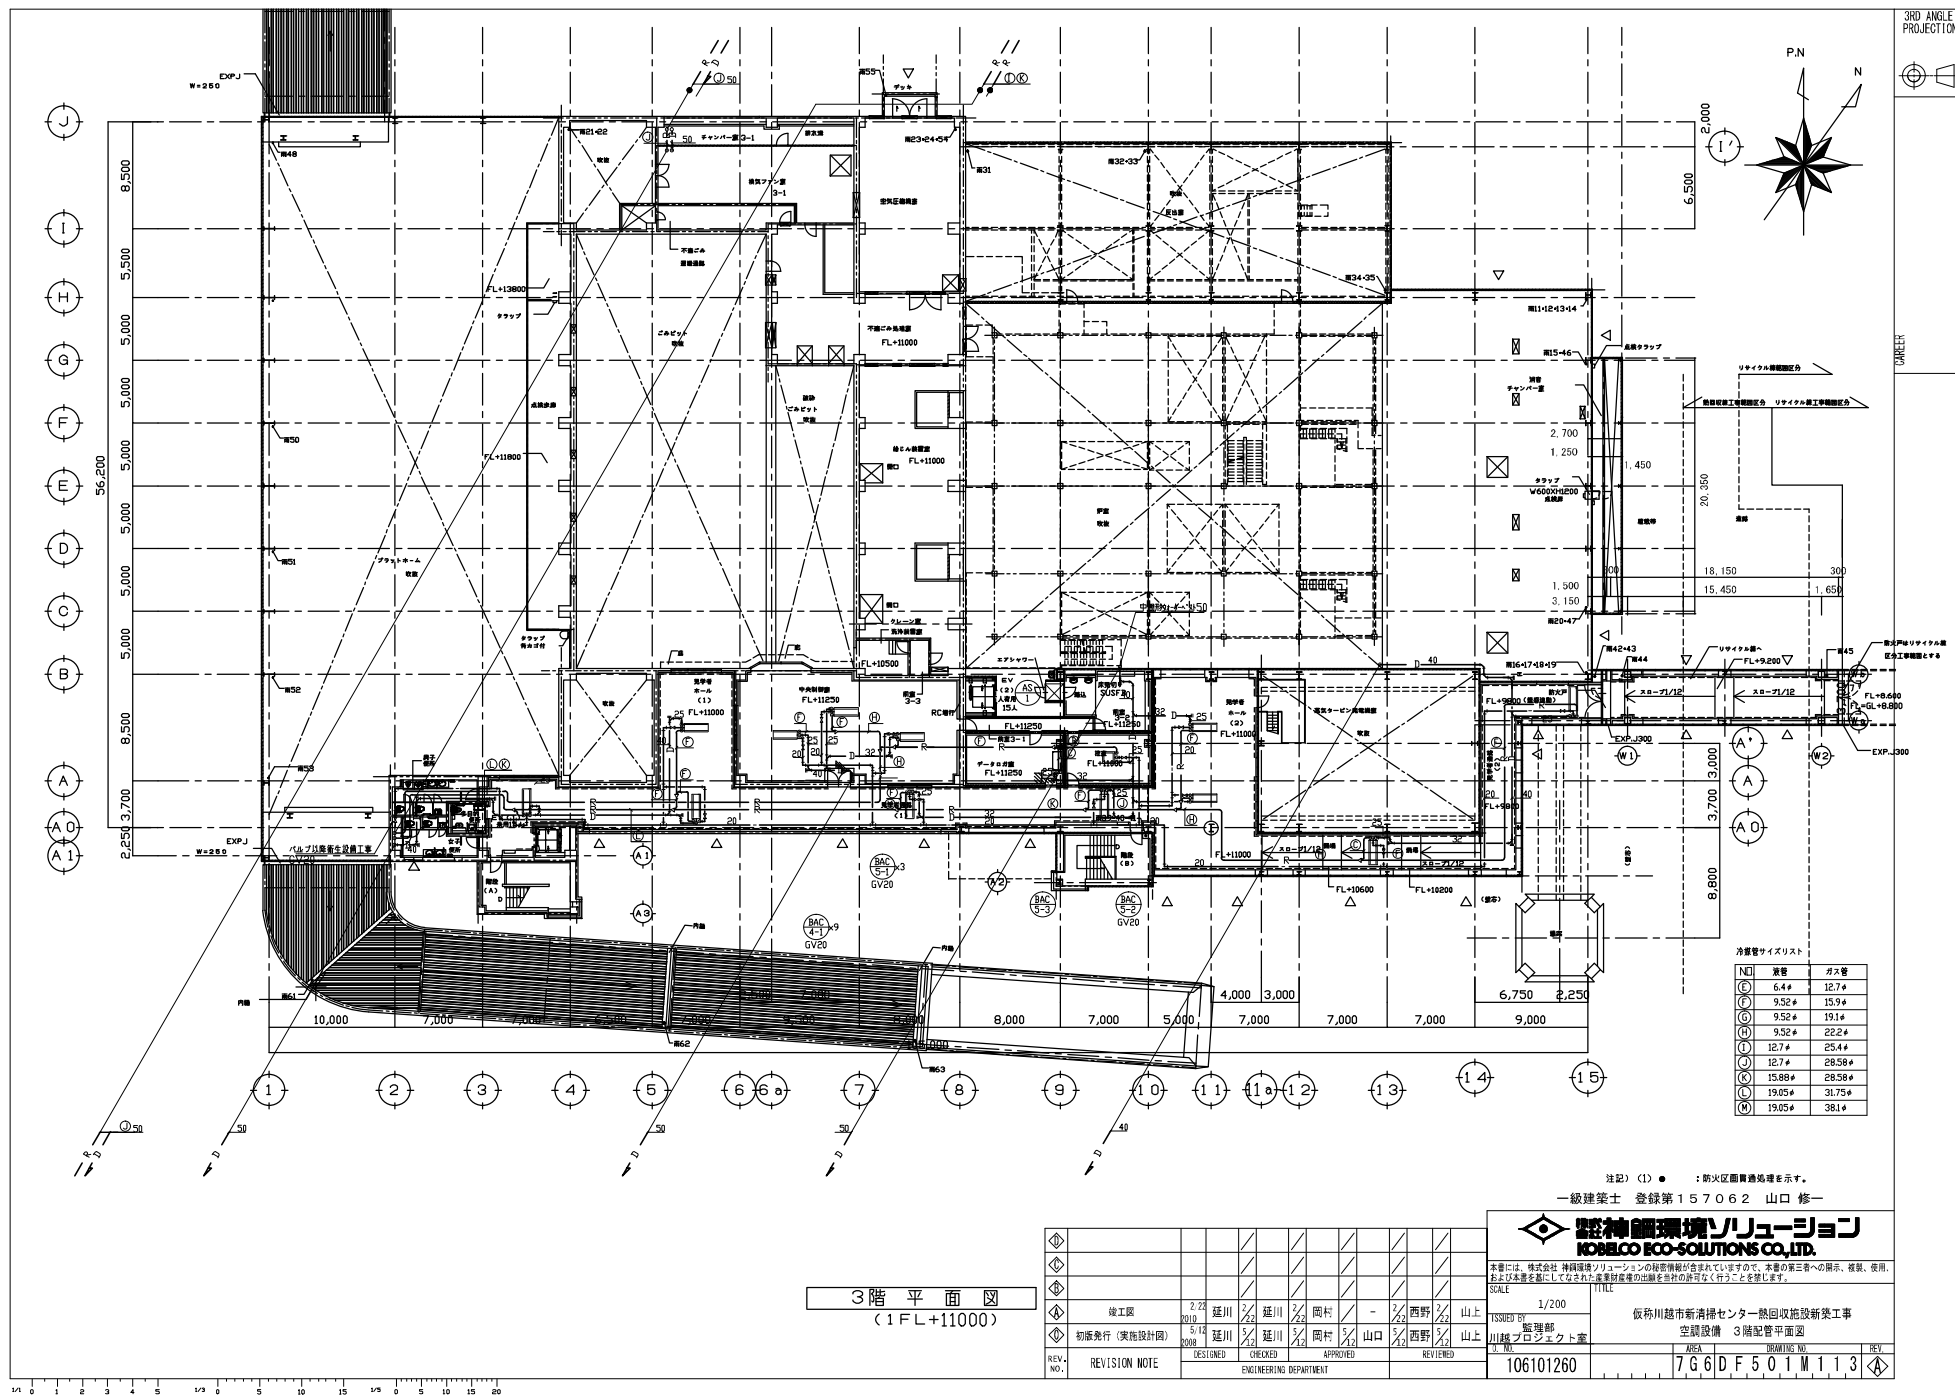

注記) (1) ● : 防火区画貫通設備を示す。
一級建築士 登録第157062 山口 修一

神鋼環境ソリューション
KOBELCO ECO-SOLUTIONS CO., LTD.

本書には、株式会社 神鋼環境ソリューションの秘密情報が含まれておりますので、本書の第三者への開示、複製、使用、および本書を基に作成された資料の公開を禁じます。

SCALE 1/200
ISSUED BY 監理部
川越プロジェクト室
J. No. 106101260
AREA 766
DRAWING NO. D F 5 0 1 M 113
REV. NO. 106101260

仮称川越市新清掃センター熱回収施設新築工事
空調設備 3階配管平面図


3階平面図
(1F L+11000)

REV. NO.	REVISION NOTE	DESIGNED	CHECKED	APPROVED	REVIEWED
1	竣工図	2/22 延川	2/22 延川	2/22 岡村	2/22 西野
2	初版発行 (実施設計図)	5/12 延川	5/12 延川	5/12 岡村	5/12 山口

3RD ANGLE
PROJECTION



U
I
H
G
F
E
D
C
B
A
A
A

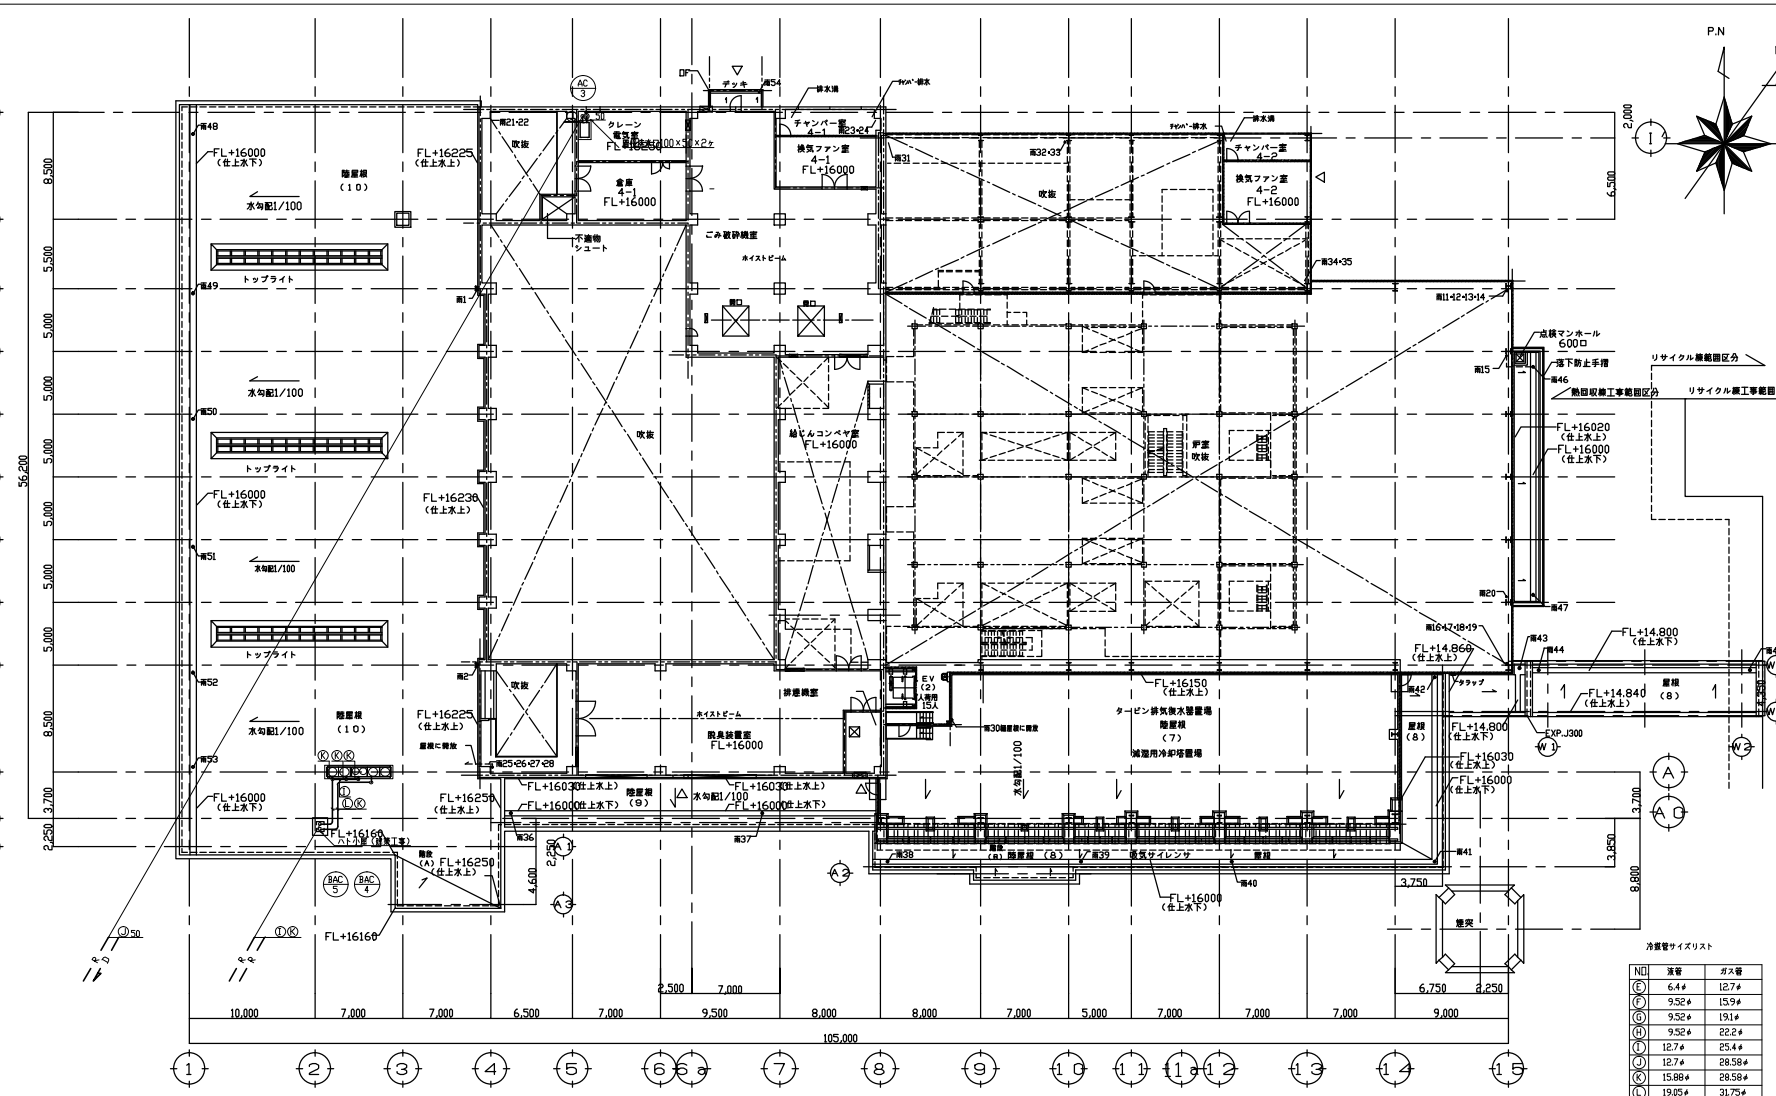

冷暖房サイズリスト

NO	室名	ガス管
(E)	6.4#	12.7#
(F)	9.52#	15.9#
(G)	9.52#	19.1#
(H)	9.52#	22.2#
(I)	12.7#	25.4#
(J)	12.7#	28.58#
(K)	15.88#	28.58#
(L)	19.05#	31.75#
(M)	19.05#	38.1#

4階 平面図
(FL+16000)

注記) (1) ● : 防火区画貫通設備を示す。
一級建築士 登録第157062 山口 修一

株式会社 神鋼環境ソリューション
KOBELCO ECO-SOLUTIONS CO., LTD.

本署には、株式会社 神鋼環境ソリューションの秘密情報が含まれていますので、本書の第三者への開示、複製、使用、および本書を基にした新たな業務開発の活動を禁止する許可なく行うことを禁じます。

SCALE 1/200


ISSUED BY 監理部 川越プロジェクト室

空調設備 4階配管平面図


106101260 766DF501M114

REVISION NO.	REVISION NOTE	DESIGNED	CHECKED	APPROVED	REVIEWED
1	竣工図	2/22 2019 延川	2/26 延川	2/26 岡村	2/26 西野
2	初版発行 (実施設計図)	5/12 2008 延川	5/12 延川	5/12 岡村	5/12 山口




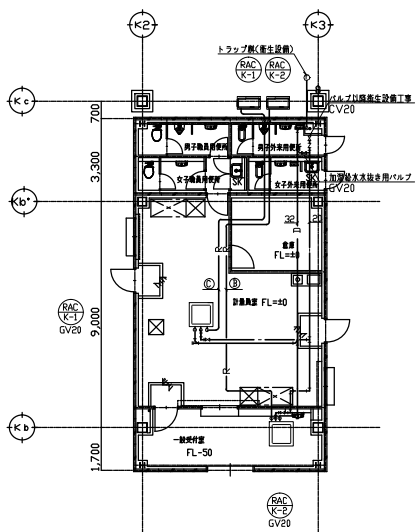

計量機平面図S=1/100

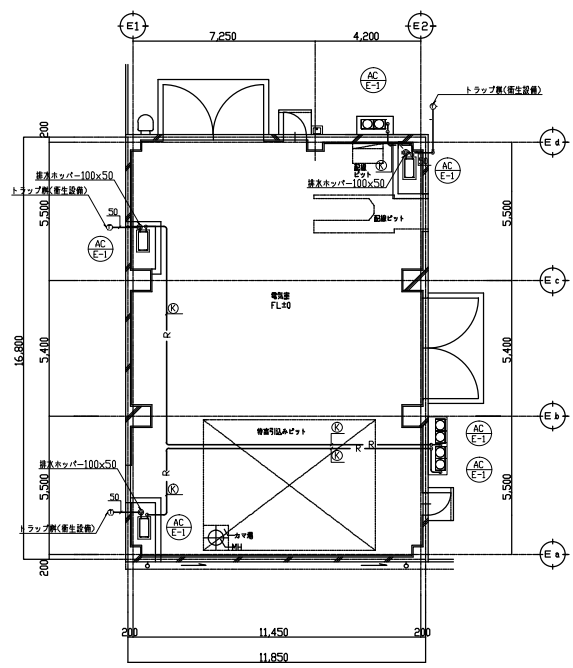

特高受変電設備平面図S=1/100

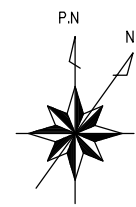

3RD ANGLE
PROJECTION
CAREER

冷管管サイズリスト

NO	管径	ガス管
①	6.4φ	12.7φ
②	9.52φ	15.9φ
③	9.52φ	19.1φ
④	9.52φ	22.2φ
⑤	12.7φ	25.4φ
⑥	12.7φ	28.58φ
⑦	15.88φ	28.58φ
⑧	19.05φ	31.75φ
⑨	19.05φ	38.1φ

一級建築士 登録第157062 山口 修一




本図には、株式会社 神鋼環境ソリューションの秘密情報が含まれていますので、本書の第三者への開示、複製、使用、および本書を基に作成された資料の公開を禁じます。

SCALE 1/100
ISSUED BY 監理部

 

機 器 番 号	機 器 名 称	仕 様	台数	設 置 場 所		動 力		備 考
				階 堂 名	相 一 電圧	K	w	
SF-1-1	給気ファン	型式 片吸込シロッコファン 床置形	1	1	排水処理室	3- 200	11	コンクリート基礎 MF#41/2-4(R2)
	(ピット用ごみ汚水処理室)	能力 #4 1/2x 26800 m³h x 270 Pa						
	防振	スプリング防振架台						
SF-1-2	有圧扇	型式 有圧換気扇 給気形	1	1	破砕機室	3- 200	0.4	EG-60ETB1-Q
	(1階破砕機室)	能力 #600 x 4300 m³h x 80 Pa						
	付属品	バックガード						
SF-1-3	給気ファン	型式 片吸込シロッコファン 床置形	1	3	換気ファン室3-1	3- 400	18.5	コンクリート基礎 MF#7-4(R2)
	(1階排水処理室・食料1-2)	能力 # 7 x 55500 m³h x 410 Pa						
	・副計装室・2階送風機室)	防振						
SF-1-6	有圧扇	型式 有圧換気扇 給気形	6	1	誘引送風機室	3- 200	0.4	EG-60ETB1-Q
	(1階誘引送風機室)	能力 #600 x 5300 m³h x 80 Pa						
	付属品	バックガード						
SF-1-7	給気ファン	型式 斜流ファン 天吊形	1	1	作業室原料倉庫	3- 200	0.75	SA#400-1
	(1階発電機室)	能力 #400 x 4800 m³h x 100 Pa						
	防振	スプリング防振ハンガー						
SF-1-8	給気ファン	型式 軸流ファン 天吊形	1	1	建築設備室	3- 200	1.5	APS#500-1
	(1階建築設備室)	能力 #500 x 9400 m³h x 100 Pa						
	防振	スプリング防振ハンガー						
SF-1-10	有圧扇	型式 有圧換気扇 給気形	1	1	凍品搬入室	3- 200	0.75	EG-60FTB1-Q
	(1階凍品搬入室)	能力 #600 x 5900 m³h x 80 Pa						
	付属品	バックガード						
SF-1-11	給気ファン	型式 斜流ファン 天吊形	1	1	作業室原料倉庫	3- 200	0.75	SA#400-1
	(1階可搬性ごみ処理機ピット)	能力 #400 x 3500 m³h x 100 Pa						
	・2階可搬性ごみ処理機室)	防振						
SF-1-12	給気ファン	型式 軸流ファン 天吊形	1	1	誘引送風機室	3- 200	1.5	鉄骨架台 AP#710-1
	(1階パイラー置機室)	能力 #710 x 11200 m³h x 100 Pa						
	防振	スプリング防振ハンガー						
SF-1-13-1	給気ファン	型式 有圧換気扇 給気形	1	1	高気圧ピン貫通機室	3- 200	1.5	EJ-95GTB
	(1~4階高気圧ピン貫通機室)	能力 #950 x 18000 m³h x 40 Pa						
		バックガード						
SF-1-13-2	給気ファン	型式 軸流ファン 天吊形	1	1	倉庫1-3	3- 200	5.5	AP#800-1
	(1F倉庫1-3)	能力 #800 x 21800 m³h x 100 Pa						
	防振	スプリング防振ハンガー						

注記：ウェザーカーバー材質はSUS製とする。

機 器 番 号	機 器 名 称	仕 様	台数	設 置 場 所		動 力		備 考
				階 堂 名	相 一 電圧	K	w	
SF-2-1	給気ファン	型式 軸流ファン 天吊形	1	2	排水処理薬品室	3- 200	1.5	AP#S60-1
	(2階排水処理薬品室)	能力 #560 x 8600 m³h x 100 Pa						
	防振	スプリング防振ハンガー						
SF-2-2	給気ファン	型式 軸流ファン 天吊形	1	2	2F倉下	3- 200	1.5	AP#S60-1
	(2階電気室A・B)	能力 #560 x 7400 m³h x 160 Pa						
	防振	スプリング防振ハンガー						
SF-2-5	給気ファン	型式 片吸込シロッコファン 床置形	2	3	反応室	3- 200	7.5	鉄骨架台 MF#51/2-4(L2,R2x各1)
	(2~4階反応室)	能力 #5 1/2x 31300 m³h x 150 Pa						
	防振	スプリング防振架台						
SF-3-1	有圧扇	型式 有圧換気扇 給気形	4	3	空気圧縮室	3- 200	0.4	EF-45ETB2-Q
	(3階空気圧縮室)	能力 #450 x 4500 m³h x 80 Pa						
	付属品	バックガード						
SF-3-2	給気ファン	型式 片吸込シロッコファン 床置形	1	3	換気ファン室3-1	3- 200	0.75	コンクリート基礎 MF#31/2-4(L2)
	(3階汚水ごみ処理室)	能力 #3 1/2x 5900 m³h x 120 Pa						
	防振	スプリング防振架台						
SF-4-1	給気ファン	型式 片吸込シロッコファン 床置形	1	4	鶏糞装置室	3- 200	3.7	コンクリート基礎 MF#31/2-4(R2)
	(4階鶏糞装置室)	能力 #3 1/2x 10800 m³h x 140 Pa						
	防振	スプリング防振架台						
SF-A-1	給気ファン	型式 片吸込シロッコファン 床置形	1	2	換気ファン室2-1	3- 400	30	コンクリート基礎 MF#8-4(R2)
	(B1~2階貯室)	能力 # 8 x 71700 m³h x 360 Pa						
	防振	スプリング防振架台						
SF-A-2	給気ファン	型式 片吸込シロッコファン 床置形	1	3	換気ファン室3-1	3- 400	30	コンクリート基礎 MF#7-4(R-2)
	(3階貯室・臭化Cム機室)	能力 # 7 x 66900 m³h x 320 Pa						
	防振							
SF-A-3	給気ファン	型式 片吸込シロッコファン 床置形	1	4	換気ファン室4-1	3- 400	11	コンクリート基礎 MF#6-4(R-2)
	(4階貯室・臭化Cムコンペヤ室)	能力 # 6 x 42600 m³h x 190 Pa						
	防振	スプリング防振架台						
SF-A-4	給気ファン	型式 片吸込シロッコファン 床置形	1	4	換気ファン室4-2	3- 400	18.5	コンクリート基礎 MF#7-4(L2)
	(5階貯室)	能力 # 7 x 54700 m³h x 340 Pa						
	防振	スプリング防振架台						

1/5 0 1 2 3 4 5 1/5 0 5 10 15 1/5 0 5 10 15 20



CANREER

◇	竣工図	2/22/2010	延川	1/24	延川	1/24	岡村	1/24	-	1/24	西野	1/24	山上
◇	承諾図 (実施設計図)	5/15/2008	延川	1/24	延川	1/24	岡村	1/24	山口	1/24	西野	1/24	山上
◇	承諾図 (計画通知図)	12/28/2007	延川	1/24	延川	1/24	山口	1/24	西野	1/24	西野	1/24	山上
◇	設計進捗による見直し	3/28/2007	延川	1/24	延川	1/24	西	1/24	西	1/24	西野	1/24	山上
◇	初版発行	8/2/2007	延川	1/24	延川	1/24	西	1/24	山口	1/24	西野	1/24	山上
REV. NO.	REVISION NOTE	DESIGNED	CHECKED	APPROVED	REVIEWED	ENGINEERING DEPARTMENT							

一級建築士 登録第157062 山口 修一

神戸環境ソリューション
KOBELCO ECO-SOLUTIONS CO., LTD.

本圖には、株式会社 神戸環境ソリューションの秘密情報が含まれていますので、本書の第三者への開示、複製、使用、および本圖を転載してはならないことを厳正に申し渡すことを要します。

ISSUED BY N.S 仮称川越市新清掃センター熱回収施設新築工事
川越プロジェクト室 換気設備 機器表 (1)

106101260 766 D F 5 0 1 M 1 2 1

注記：ウェザーカバー材質はSUS製とする。

一級建築士 登録第157062 山口 修一

2012

孫川

孫川

岡村

-

西野

山上

承認図 (実施設計図)

3月15日

孫川

孫川

岡村

山口

西野

山上

承認図 (計画図面)

12月26日

孫川

孫川

西

山口

西野

山上

設計進捗についての見直し

9月28日

孫川

孫川

西

山口

西野

山上

初版発行

8月27日

孫川

孫川

西

山口

西野

山上

DESIGNED

CHECKED

APPROVED

REVIEWED

ENGINEERING DEPARTMENT

1061010260

AREA

DRAWING NO.

REV.

7

6

G

D

F

5

0

1

M

1

2

3




CAREER



◇	竣工図	2/28 2012	延川	延川	岡村	-	西野	山上
◇	承諾図（実施設計図）	5/15 2007	延川	延川	岡村	山口	西野	山上
◇	承諾図（計画設計図）	12/26 2007	延川	延川	西	山口	西野	山上
◇	設計進捗上による見直し	9/28 2007	延川	延川	西	山口	西野	山上
◇	初版発行	8/2 2007	延川	延川	西	山口	西野	山上
REV. NO.	REVISION NOTE	DESIGNED	CHECKED	APPROVED	REVISED			
		ENGINEERING DEPARTMENT						

本書には、株式会社 神鋼環境ソリューションの秘密情報が含まれていますので、本書の第三者への開示、複製、使用、および本書を基にしてなされた産業財産権の出願を当社の許可なく行うことを禁じます。



機 器 番 号	機 器 名 称	仕 様	台数	設 置 場 所		動 力	備 考
				階 室 名	相 一 電 圧	K w	
HE-1-5	空調換気扇	型式 天井埋込形 (1階外気排気型) 能力 φ200 × 500 m ³ h × 100 Pa 熱交換効率 72.4% 付属品 コントロールスイッチ	1	1 変形実験室	1-100	0.228	LGH-50RSS
HE-1-6	空調換気扇	型式 天井埋込形 (1階外気排気型(1)) 能力 φ250 × 600 m ³ h × 150 Pa 熱交換効率 73.5% 付属品 コントロールスイッチ	1	1 外気集約装置(1)	1-100	0.34	LGH-80RSS
HE-1-7	空調換気扇	型式 天井埋込形 (1階外気排気型(2)) 能力 φ150 × 300 m ³ h × 150 Pa 熱交換効率 74.0% 付属品 コントロールスイッチ	1	1 外気集約装置(2)	1-100	0.173	LGH-35RSS
HE-1-8	空調換気扇	型式 天井埋込形 (1階排気型) 能力 φ250 × 900 m ³ h × 150 Pa 熱交換効率 73.5% 付属品 コントロールスイッチ	1	1 実験室	1-100	0.44	LGH-100RSS
HE-1-9	空調換気扇	型式 天井埋込形 (1階試験室) 能力 φ150 × 200 m ³ h × 150 Pa 熱交換効率 74.0% 付属品 コントロールスイッチ	1	1 試験室	1-100	0.161	LGH-35RSS
HE-3-1	空調換気扇	型式 天井埋込形 (3階中央制御室) 能力 φ250 × 500 m ³ h × 150 Pa 熱交換効率 72.5% 付属品 コントロールスイッチ	2	3 中央制御室	1-100	0.355	LGH-65RSS
HE-3-2	空調換気扇	型式 天井埋込形 (3階データラボ) 能力 φ150 × 300 m ³ h × 100 Pa 熱交換効率 74.0% 付属品 コントロールスイッチ	1	3 データラボ室	1-100	0.161	LGH-35RSS
HE-3-3	空調換気扇	型式 天井埋込形 (3階控室) 能力 φ150 × 200 m ³ h × 100 Pa 熱交換効率 50% 付属品 コントロールスイッチ	1	3 控室	1-100	0.161	LGH-35RSS
HE-3-4	空調換気扇	型式 天井埋込形 (3階物理学ホール・直廊) 能力 φ250 × 900 m ³ h × 150 Pa 熱交換効率 73.5% 付属品 コントロールスイッチ	2	3 物理学ホール 物理学直廊	1-100	0.44	LGH-100RSS

機 器 番 号	機 器 名 称	仕 様	台数	設 置 場 所		動 力	備 考
				階 室 名	相 一 電 圧	K w	
HE-K-1	空調換気扇	型式 天井埋込形 (1階計画員室) 能力 φ150 × 400 m ³ h × 100 Pa 熱交換効率 72.4% 付属品 コントロールスイッチ	1	1 計画員室	1-100	0.228	LGH-50RSS
HE-K-2	空調換気扇	型式 天井カセット形 (1階一般受付室) 能力 φ150 × 100 m ³ h × 100 Pa 熱交換効率 76.5% 付属品 コントロールスイッチ	1	1 一般受付室	1-100	0.069	LGH-15CS4
CF-1-1	天井換気扇	型式 低騒音形 (1階倉庫) 能力 φ150 × 300 m ³ h × 100 Pa	1	1 倉庫	1-100	0.074	VD-23ZB7
CF-1-2	天井換気扇	型式 低騒音形 (1階倉庫1-1) 能力 φ150 × 200 m ³ h × 50 Pa	1	1 倉庫1-1	1-100	0.022	VD-18ZB7
計量機							
CF-K-1	天井換気扇	型式 低騒音形 (1階計量員室(ミニキッチン)) (1階倉庫) 能力 φ150 × 200 m ³ h × 50 Pa	1 1	1 1 計量員室(ミニキッチン) 倉庫	1-100	0.031	VD-18Z7
最低要求規格タイプ型機							
CF-S-1	天井換気扇	型式 低騒音形 (最低要求規格タイプ型) 能力 φ100 × 140 m ³ h × 50 Pa	1	1 最低要求規格タイプ型	1-100	0.021	VD-15ZPC7
SMF-1	排風ファン	型式 片吸込みシロッコファン 広翼形 (3階中央制御室) 能力 №3 1/2x 10700 m ³ h × 200 Pa	1	4 排風ダクト室	3-200	2.2	コンクリート基礎 MFE#3 1/2-4M(R2)
AS-1	エアシャワーユニット	型式 高濃度粉塵対策エアシャワー 標準形 風量 1200 m ³ h プレフィルター 集塵効率 99%以上(重量法) HEPAフィルター 捕集効率 0.3μm粒子 99.97%以上 ジェットノズル数 12 個 付属品 エアードスターガンx1、テーパ管x2 コンプレッサー内蔵(3φ200V300W)x2	1 1	1 3 押室 押室	3-200	1.5	JS-30 標準

1/4 0 1 2 3 4 5 1/8 0 5 10 15 1/2 0 5 10 15 20

◇	竣工図	2.22 2010	延川	延川	岡村	-	西野	山上
◇	承諾図(実施設計図)	5.15 2008	延川	延川	岡村	山口	西野	山上
◇	承諾図(計画通知図)	12.26 2007	延川	延川	山口	西野	山上	山上
◇	設計進捗による見直し	9.28 2007	延川	延川	西	山口	西野	山上
◇	初版発行	8.21 2007	延川	延川	西	山口	西野	山上
REV. NO.	REVISION NOTE	DESIGNED	CHECKED	APPROVED	REVIEWED	AREA	DRAWING NO.	REV.
		ENGINEERING DEPARTMENT						

一級建築士 登録第157062 山口 修一

**神戸環境ソリューション**
KOBELCO ECO-SOLUTIONS CO., LTD.

本書には、株式会社 神戸環境ソリューションの秘密情報が含まれていますので、本書の第三者への開示、複製、使用、および本書を盗みしてなされた複製物の流通を世に許すことを禁じます。


ISSUED BY 監理部


仮称川越市新清掃センター熱回収施設新築工事
換気設備 機器表(5)


106101260

766DF501M125


106101260

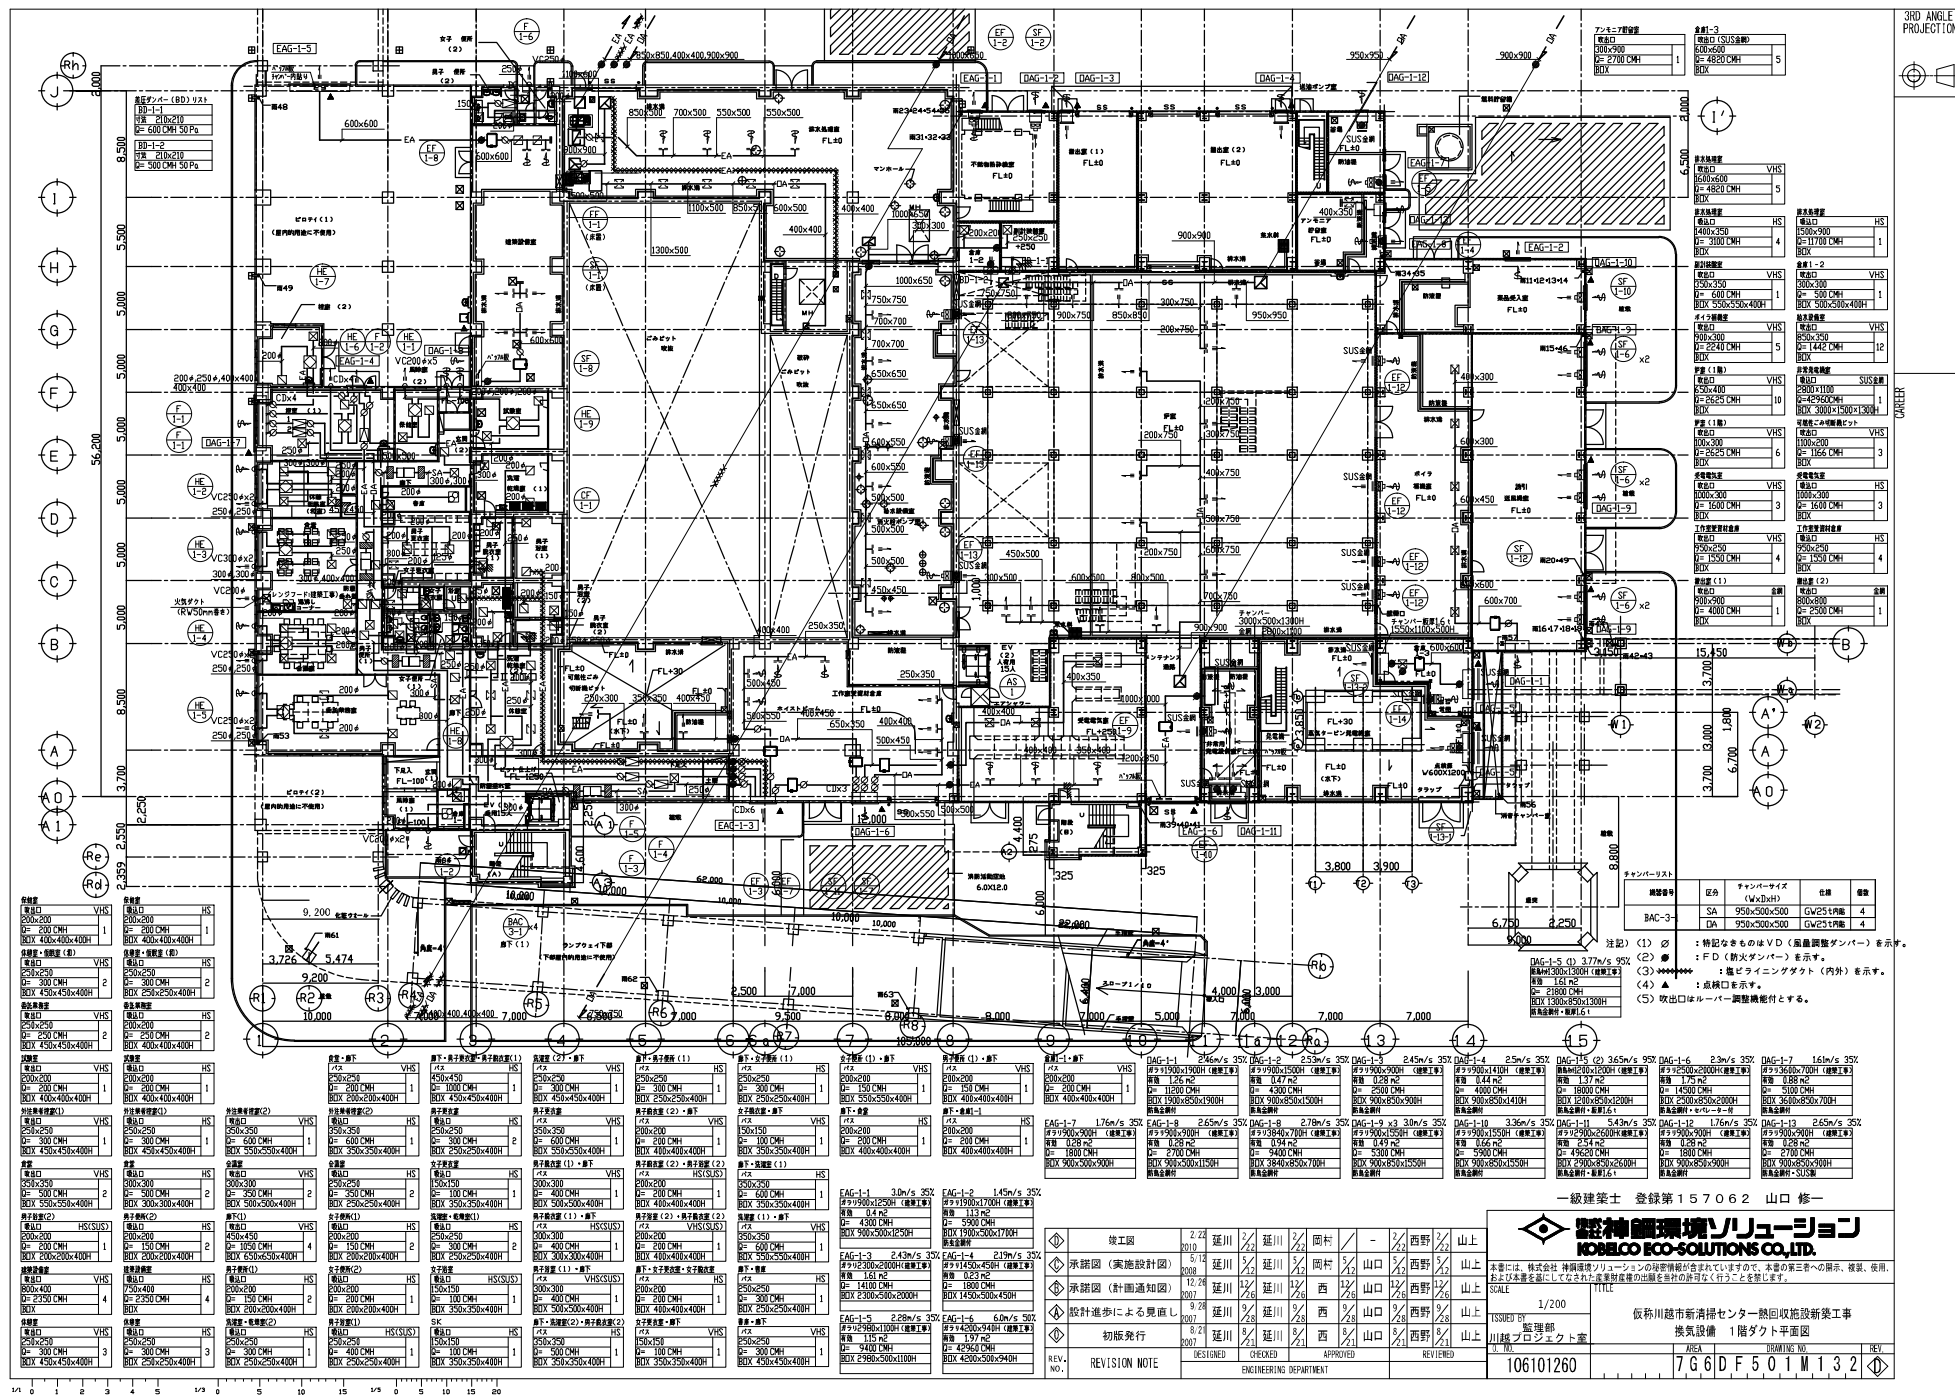

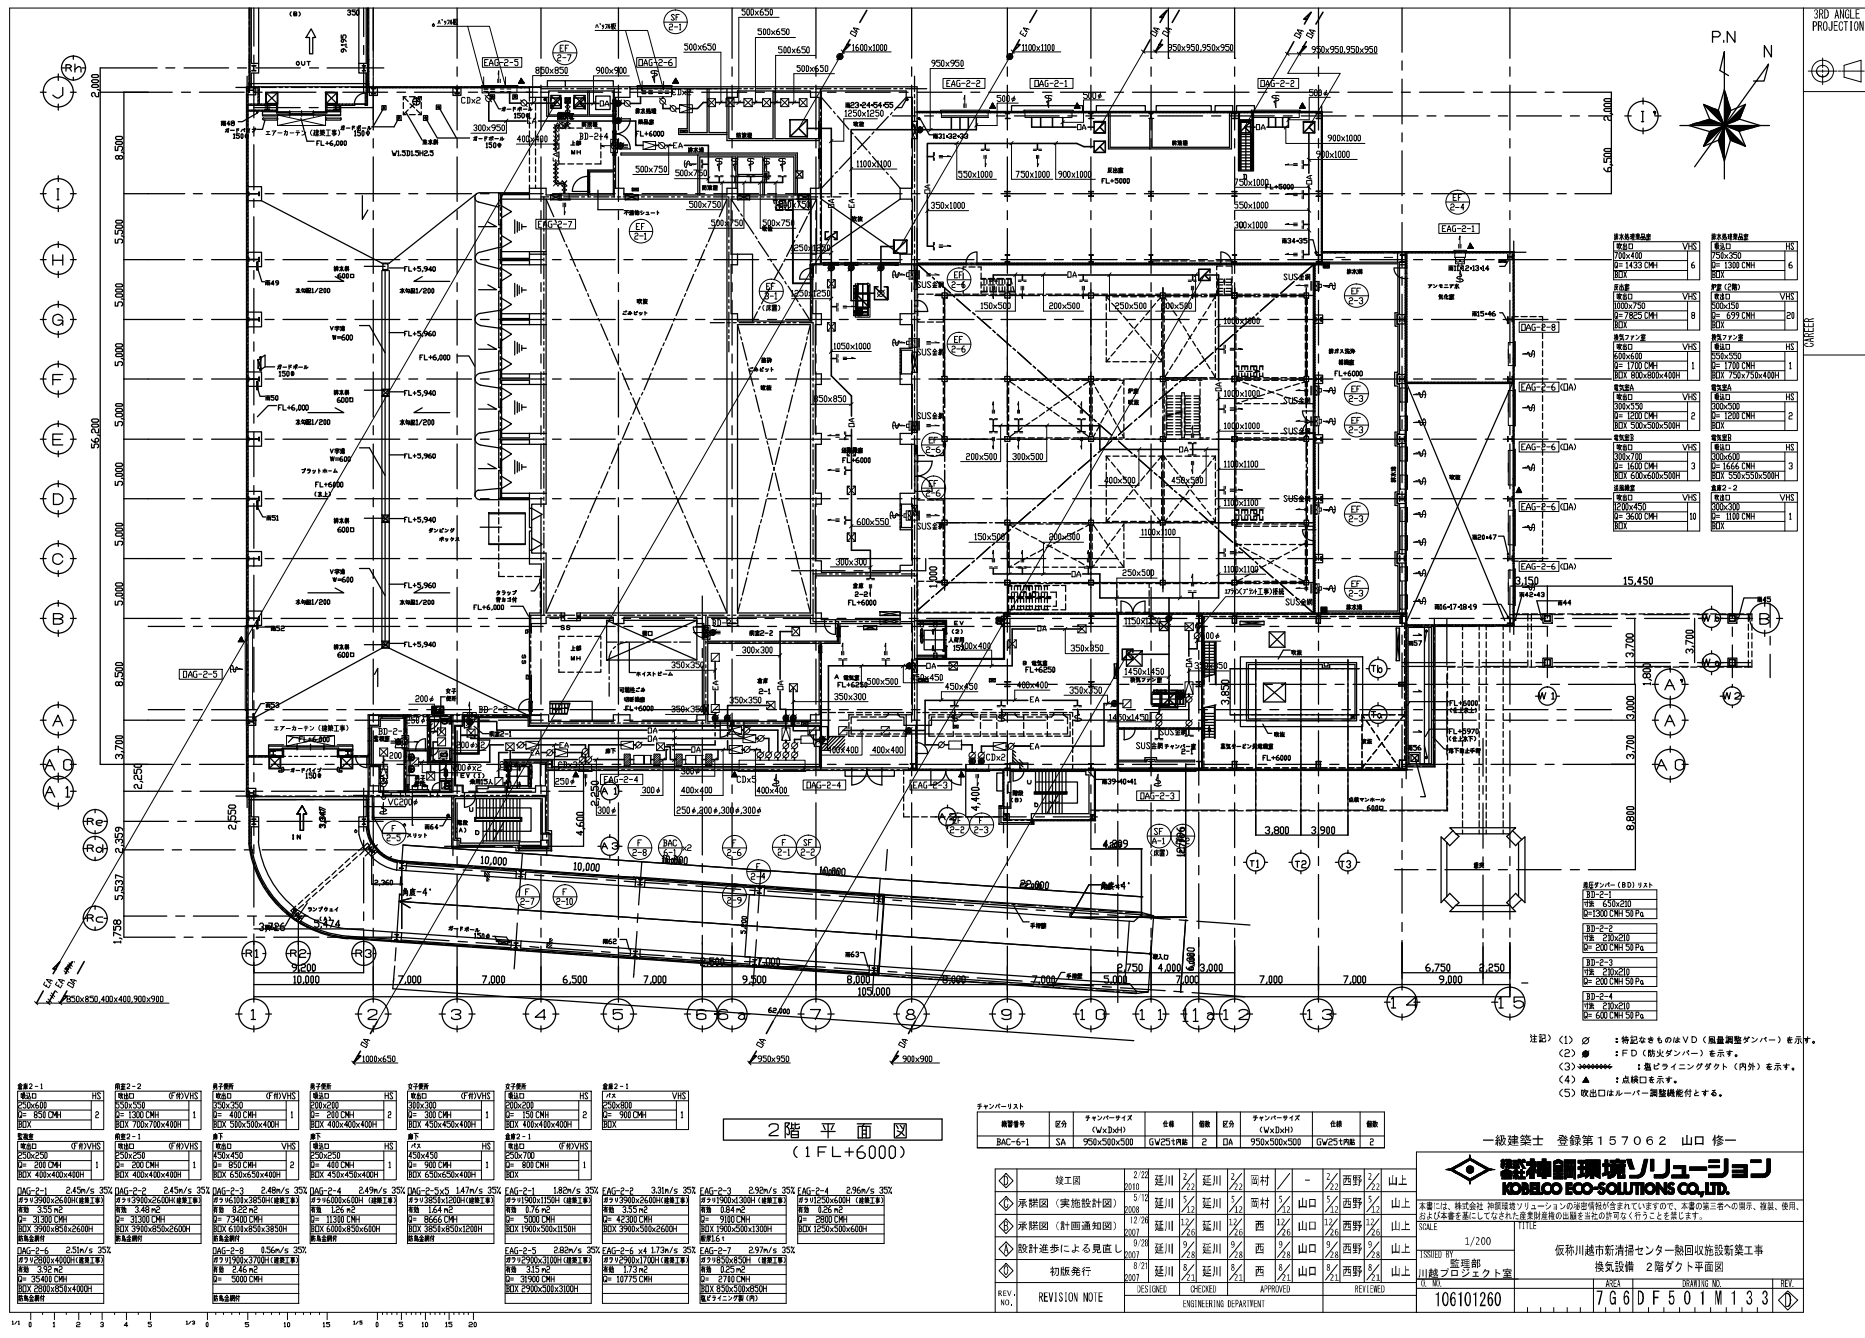

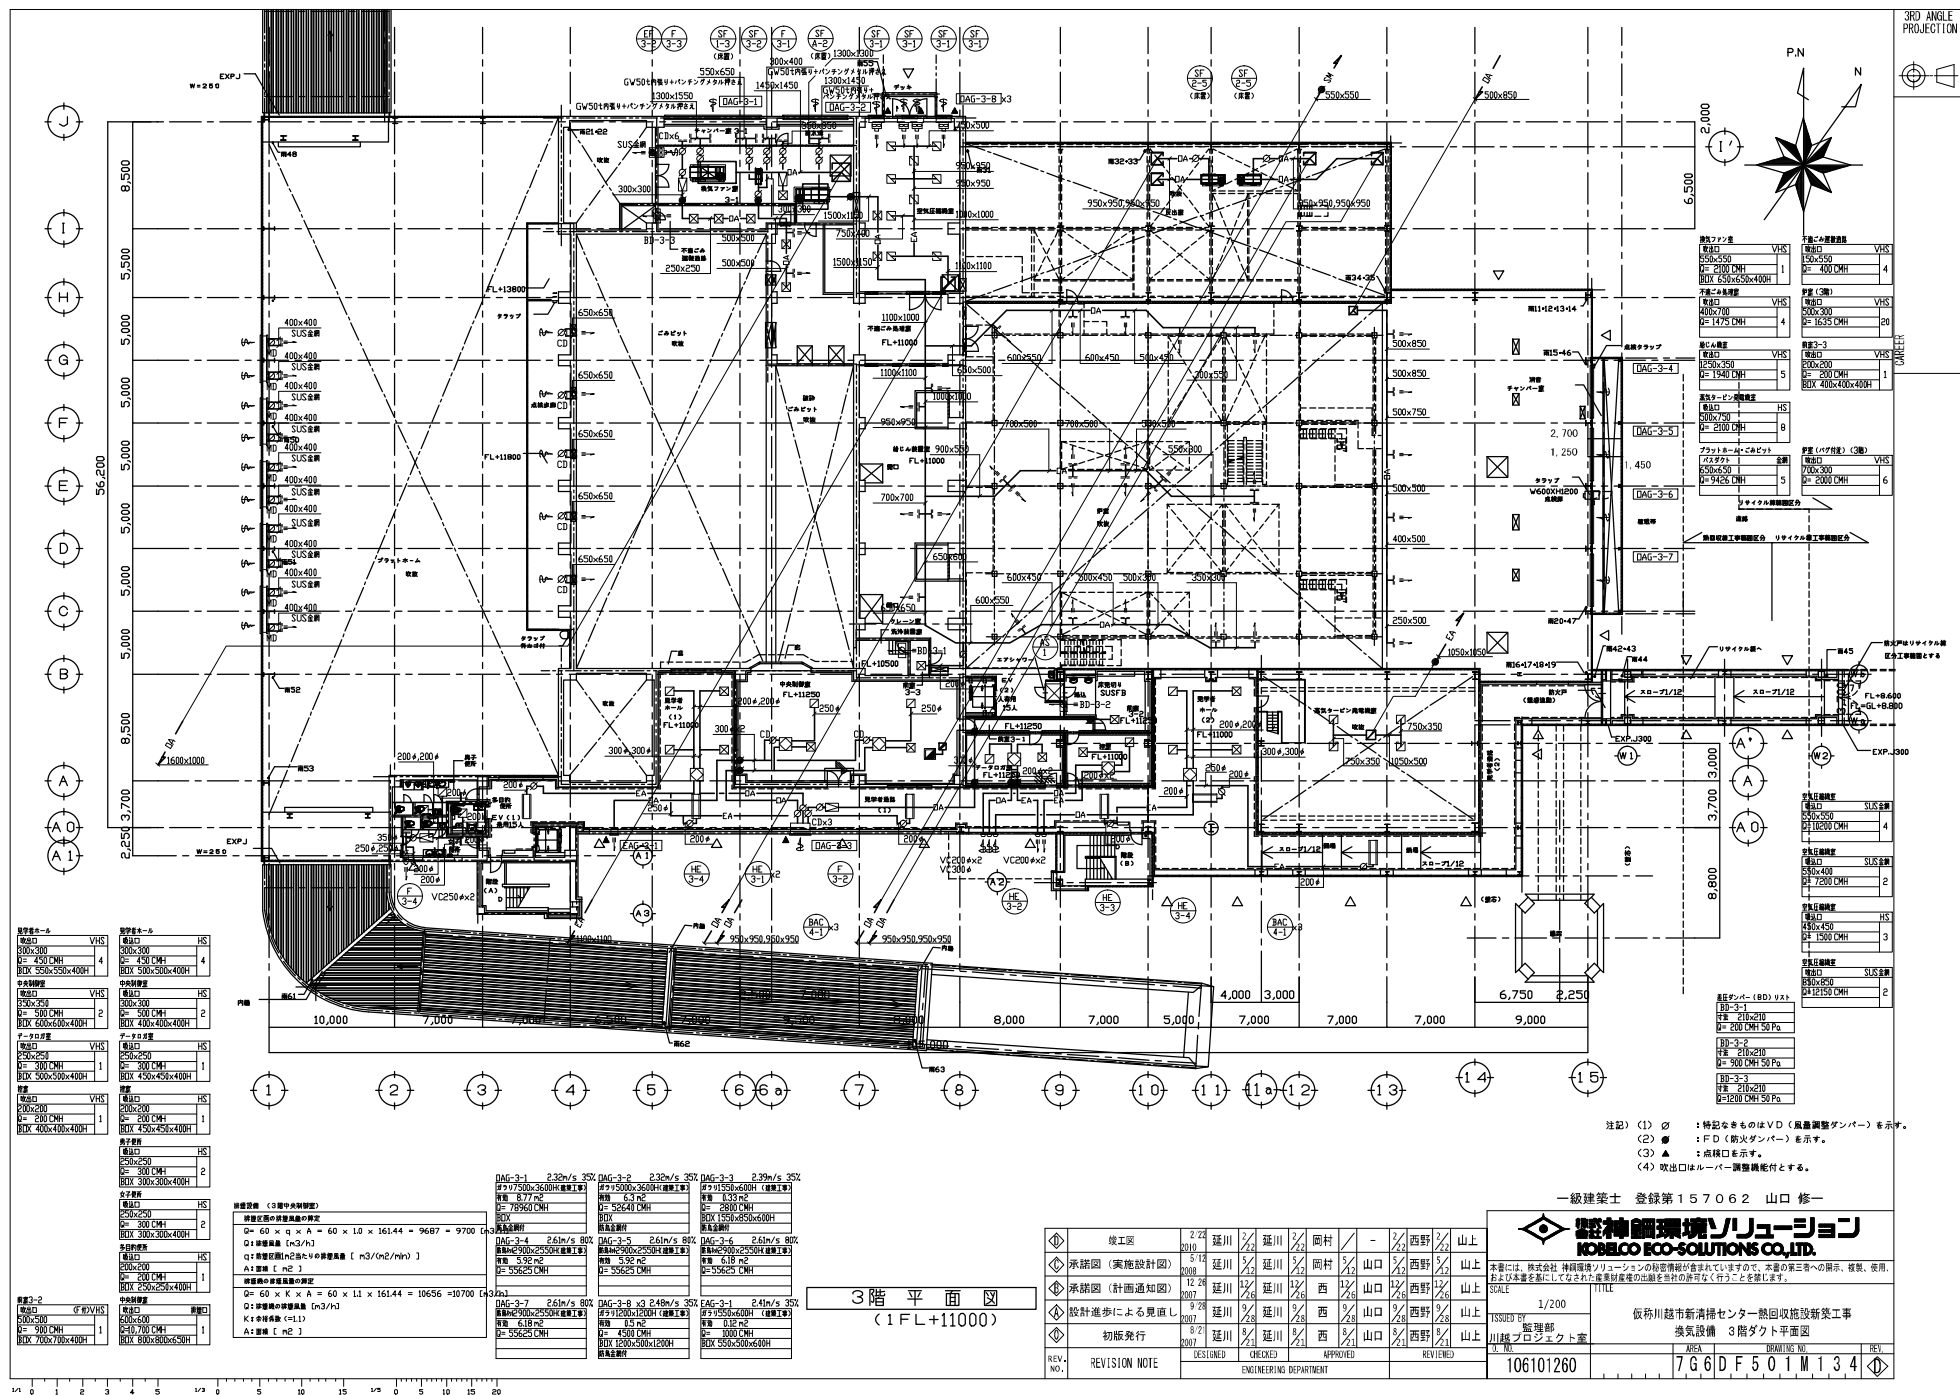

3RD ANGLE
PROJECTION

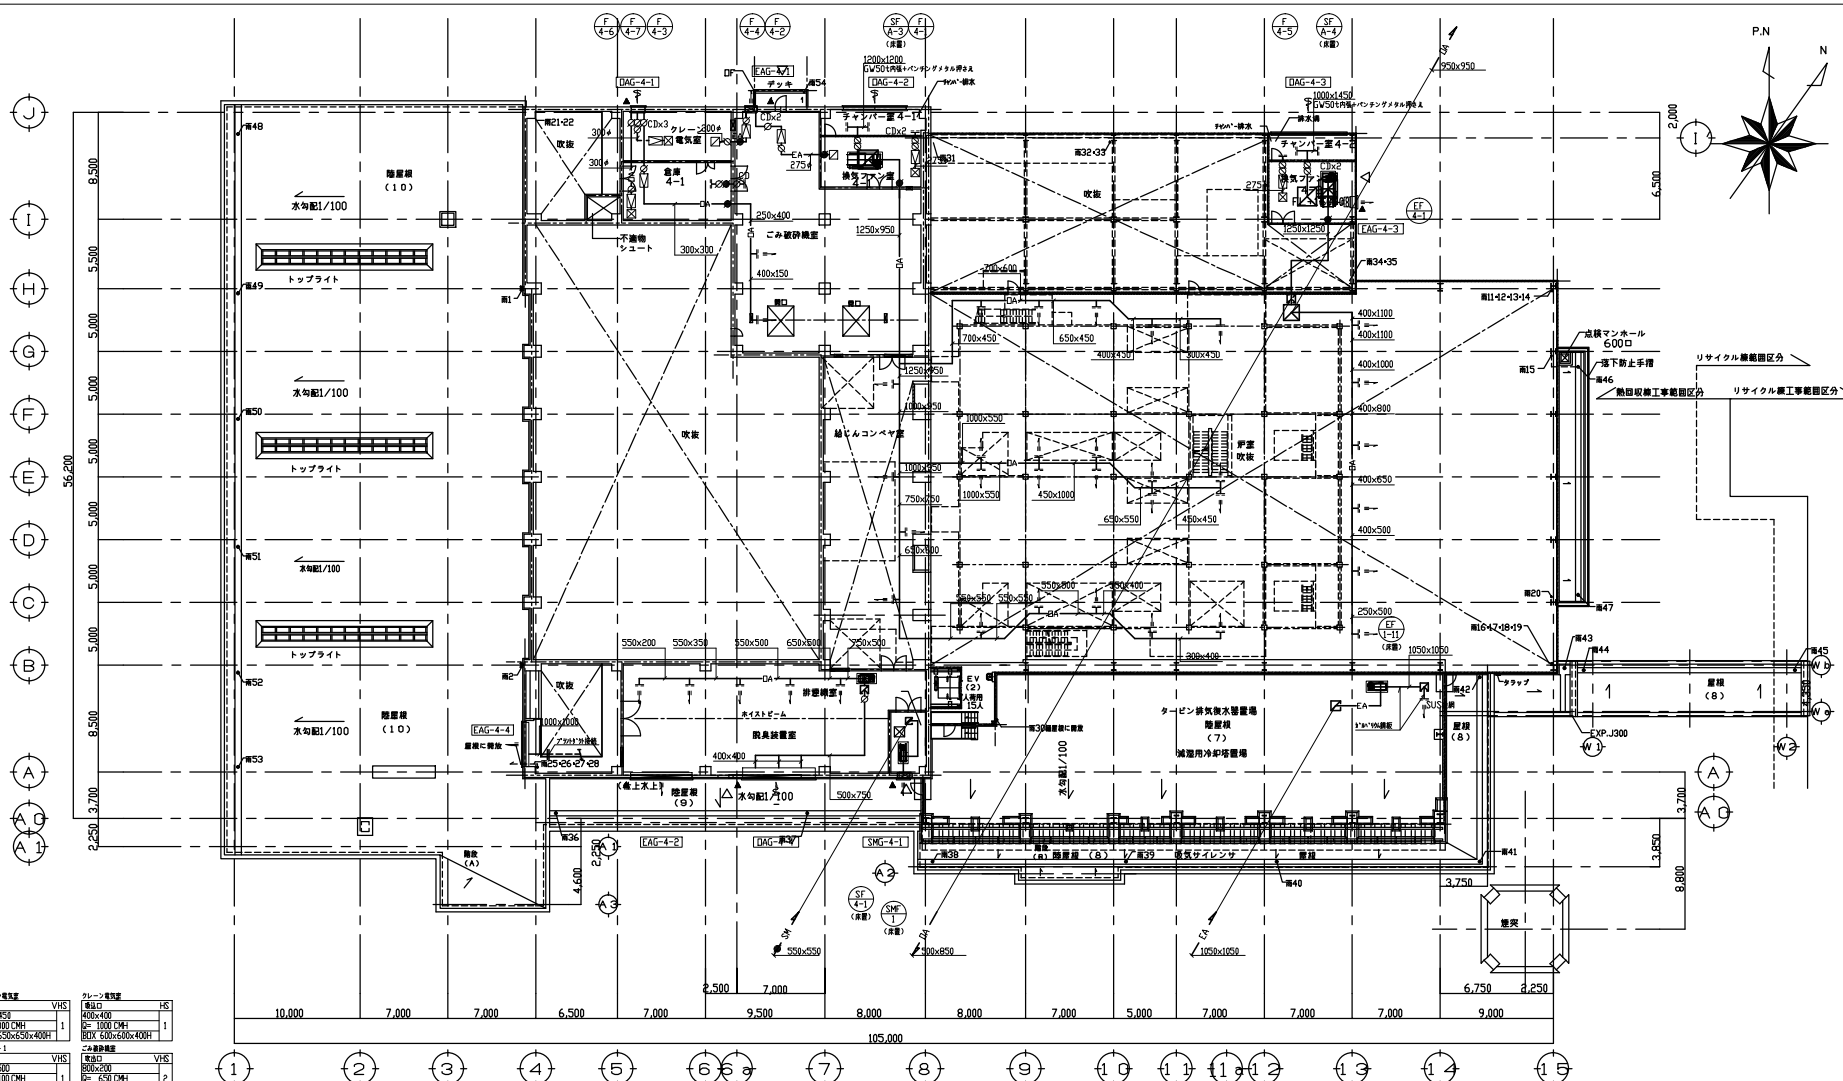

4階 平面図
(1FL+16.000)

注記 (1) 〇 : 特記なきものはV.D (風速調整ダンパー) を示す。
(2) 〻 : F.D (防火ダンパー) を示す。
(3) ▲ : 点検口を示す。
(4) 〇はバルブ・バスター・調整機能付とする。



NO.	REVISION	DATE	DESIGNED	CHECKED	APPROVED	REVIEWED
1	竣工図	2.22.2010	延川	延川	岡村	西野
2	承認図 (実施設計図)	12.26.2007	延川	延川	岡村	西野
3	承認図 (計画通知図)	9.28.2007	延川	延川	西	西野
4	設計進捗による見直し	9.28.2007	延川	延川	西	西野
5	初版発行	8.2.2007	延川	延川	西	西野

一級建築士 登録第157062 山口 修一

DRAWING NO.: 106101260
SCALE: 1/200


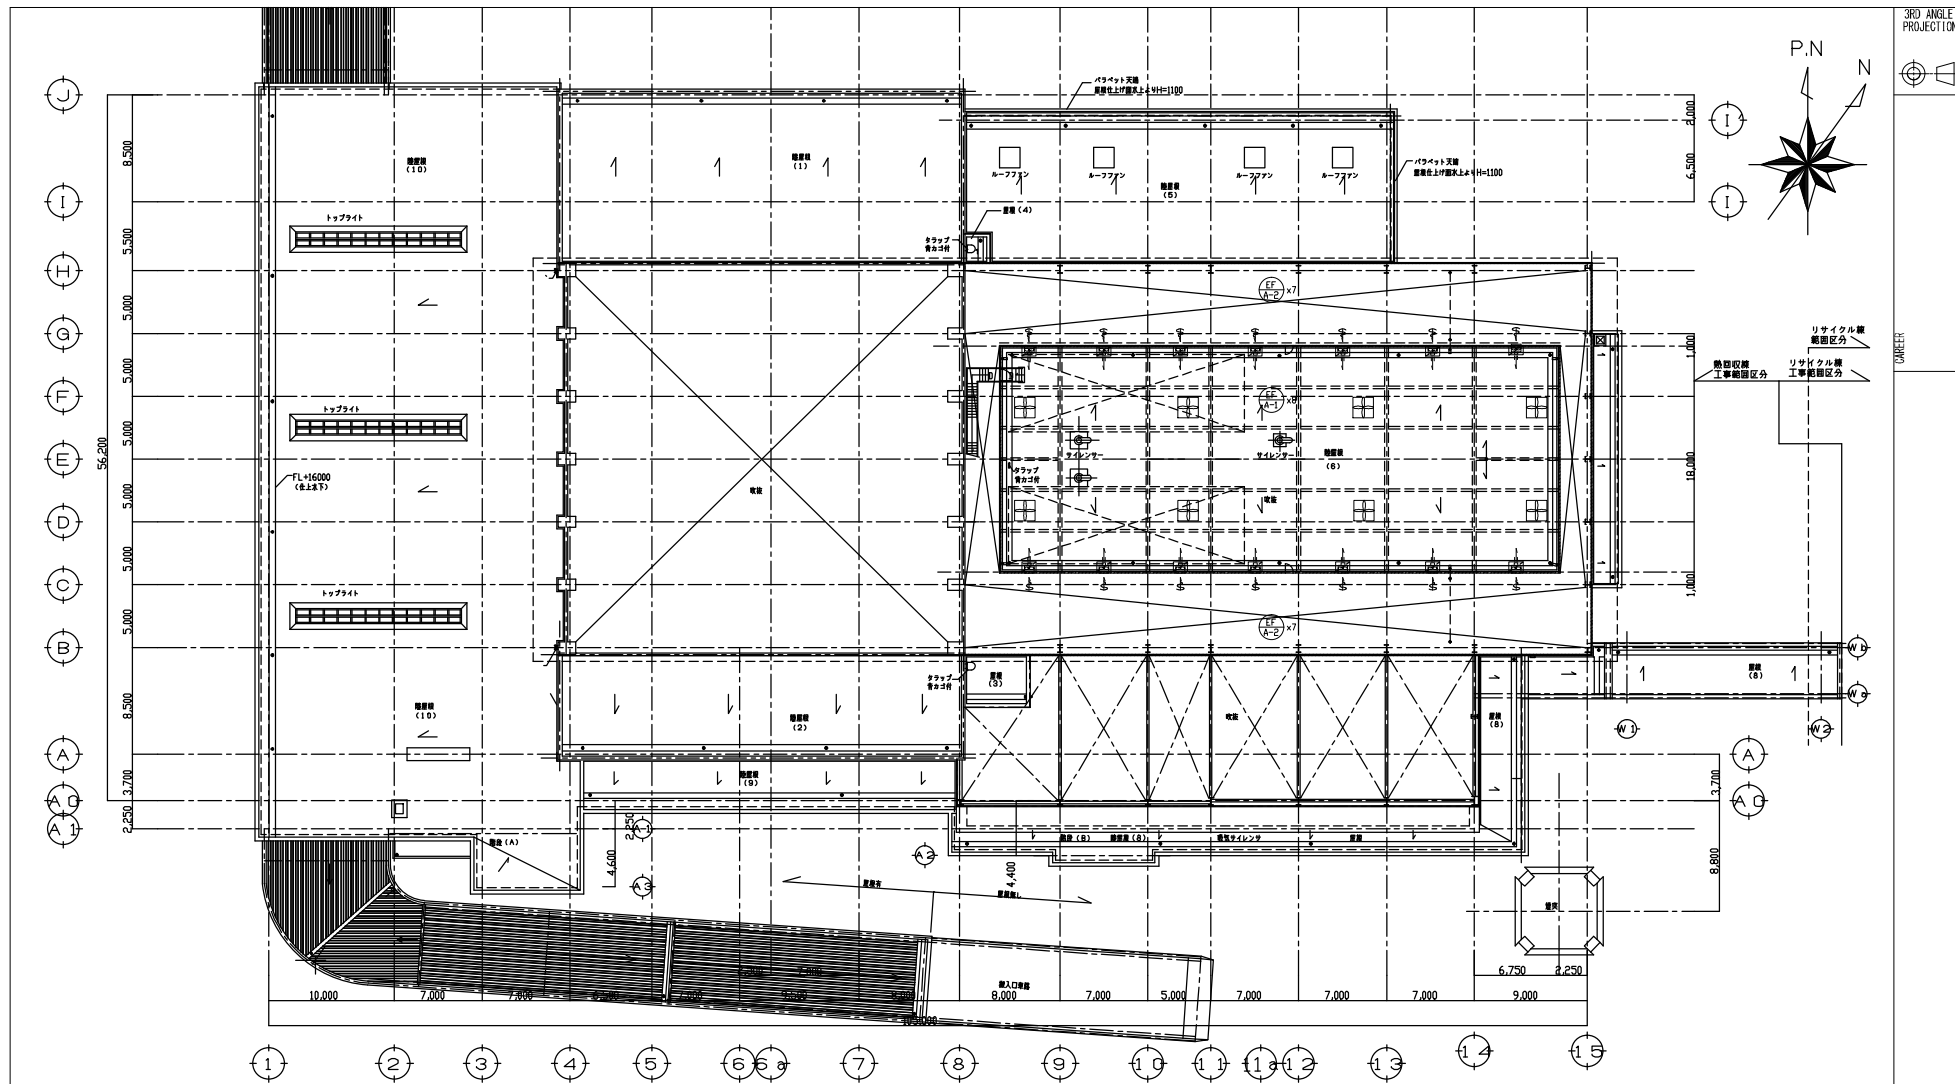

注記) (1) ◻ : 特記なきものはV.D. (風速調整ダンパー) を示す。
(2) ◼ : F.D. (耐火タンパー) を示す。
(3) ▲ : 点検口を示す。
(4) 吹出口はルーバー調整機付とする。

屋根伏図(1)
(1FL+34,500)



竣工図	2/22/2010	延川	延川	岡村	山口	西野	山上
承諾図 (実施設計図)	5/15/2008	延川	延川	岡村	山口	西野	山上
承諾図 (計画通知図)	12/28/2007	延川	延川	西	山口	西野	山上
設計進捗による見直し	9/28/2007	延川	延川	西	山口	西野	山上
初版発行	8/2/2007	延川	延川	西	山口	西野	山上
DESIGNED	CHECKED	APPROVED	REVIEWED				
REVISION NOTE				ENGINEERING DEPARTMENT			

一級建築士 登録第157062 山口 修一





本署には、株式会社 神鋼環境ソリューションの秘密情報が含まれていますので、本書の第三者への開示、複製、使用、および本署を名にされた商業目的での出版の許可なく行うことを禁じます。

ISSUED BY	1/200	発行所	阪神川越市新清掃センター熱回収施設新築工事
監理部		換気設備	屋根ダクト平面図
川越プロジェクト室		AREA	7G6D F501M137
106101260		REV	

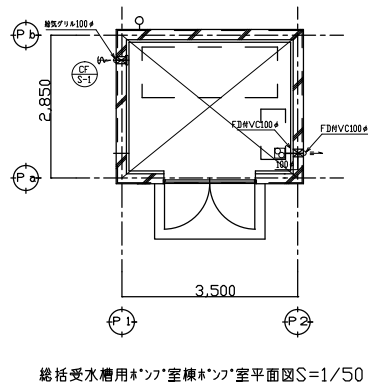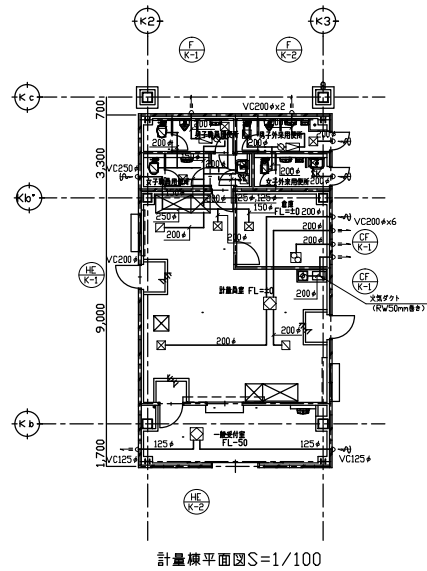


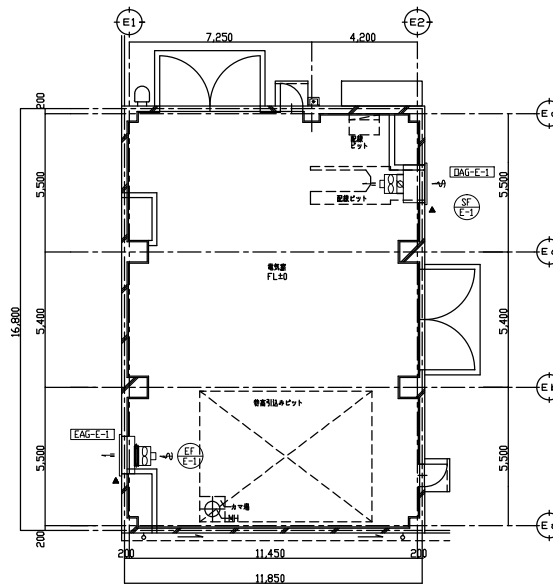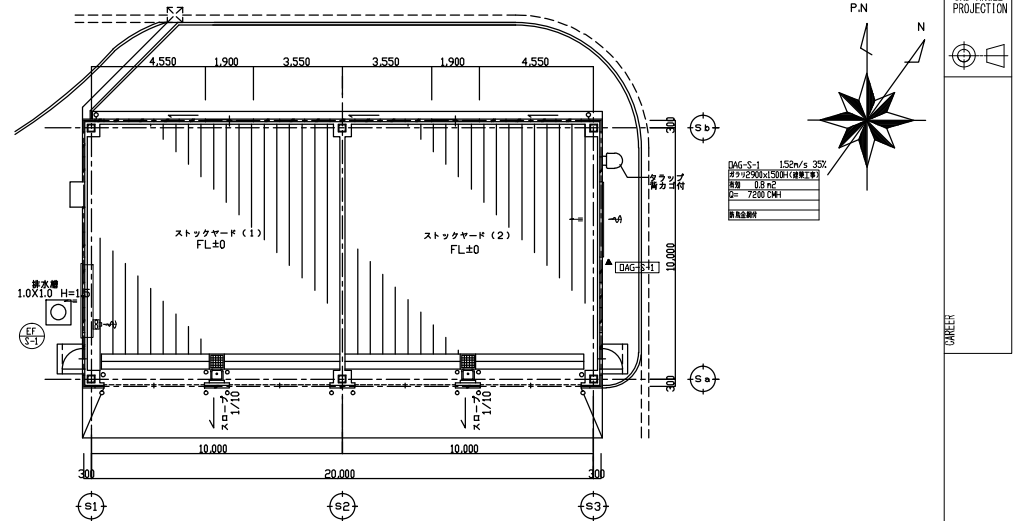

注記 (1) 〇 : 特記なきものは V.D. (風量調整ダンパー) を示す。
 (2) ■ : F.D. (防火ダンパー) を示す。
 (3) ▲ : 点検口を示す。

一級建築士 登録第 157062 山口 修一

株式会社 神崎環境ソリューション
 KOBE CO. ECO-SOLUTIONS CO., LTD.

本書には、株式会社 神崎環境ソリューションの秘密情報が含まれておりますので、本書の第三者への開示、複製、使用、および本書を基に作成された資料の公開を禁じます。

SCALE 1/50・1/100
 ISSUED BY 監理部

106101260 7G6D F 5 0 2 M 1 2 1

106101260 7G6D F 5 0 2 M 1 2 1