



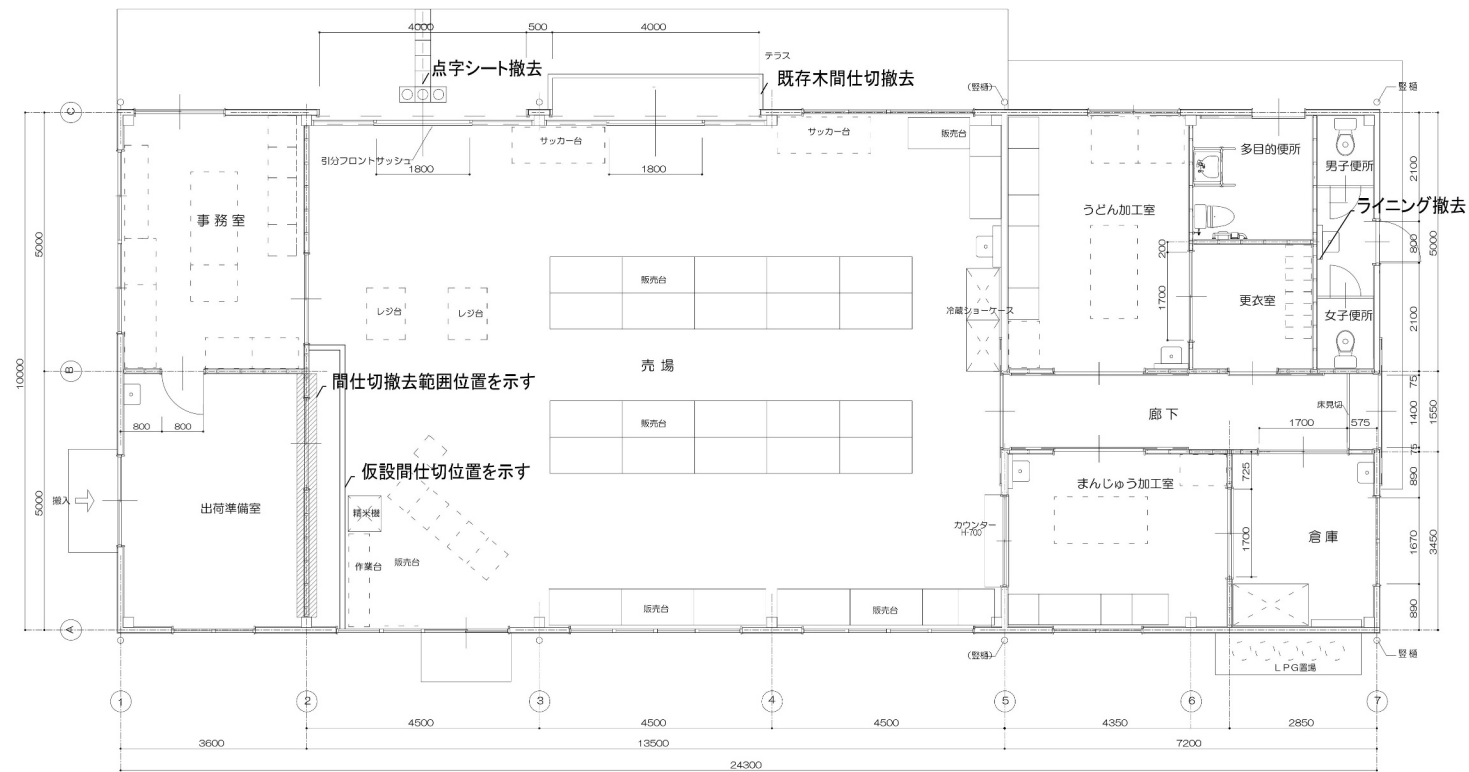


平面図【改修前】

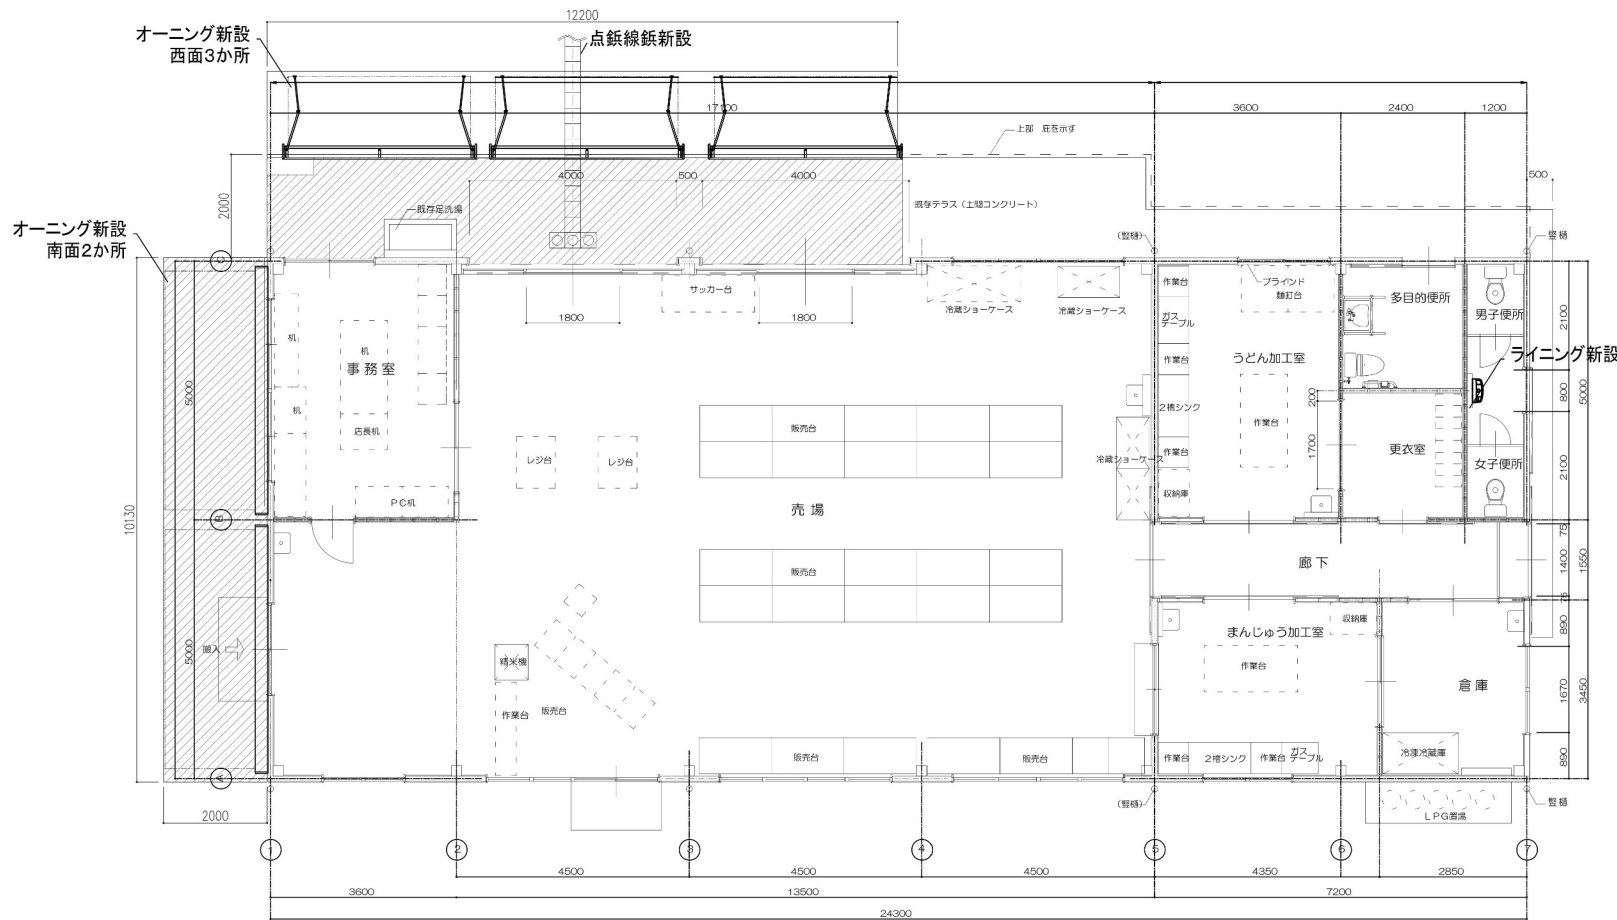

平面図【改修後】

memo ・図面上の縮尺は、発注図の大きさを日本工業規格A2版とした縮尺とする。 ・3.2.19 カラー舗装範囲変更指示	工事名称 川越市伊佐沼農産物直売所改修整備工事		図面名称 平面図		完成図
			縮尺	日付 R3.3	図面番号 A-03

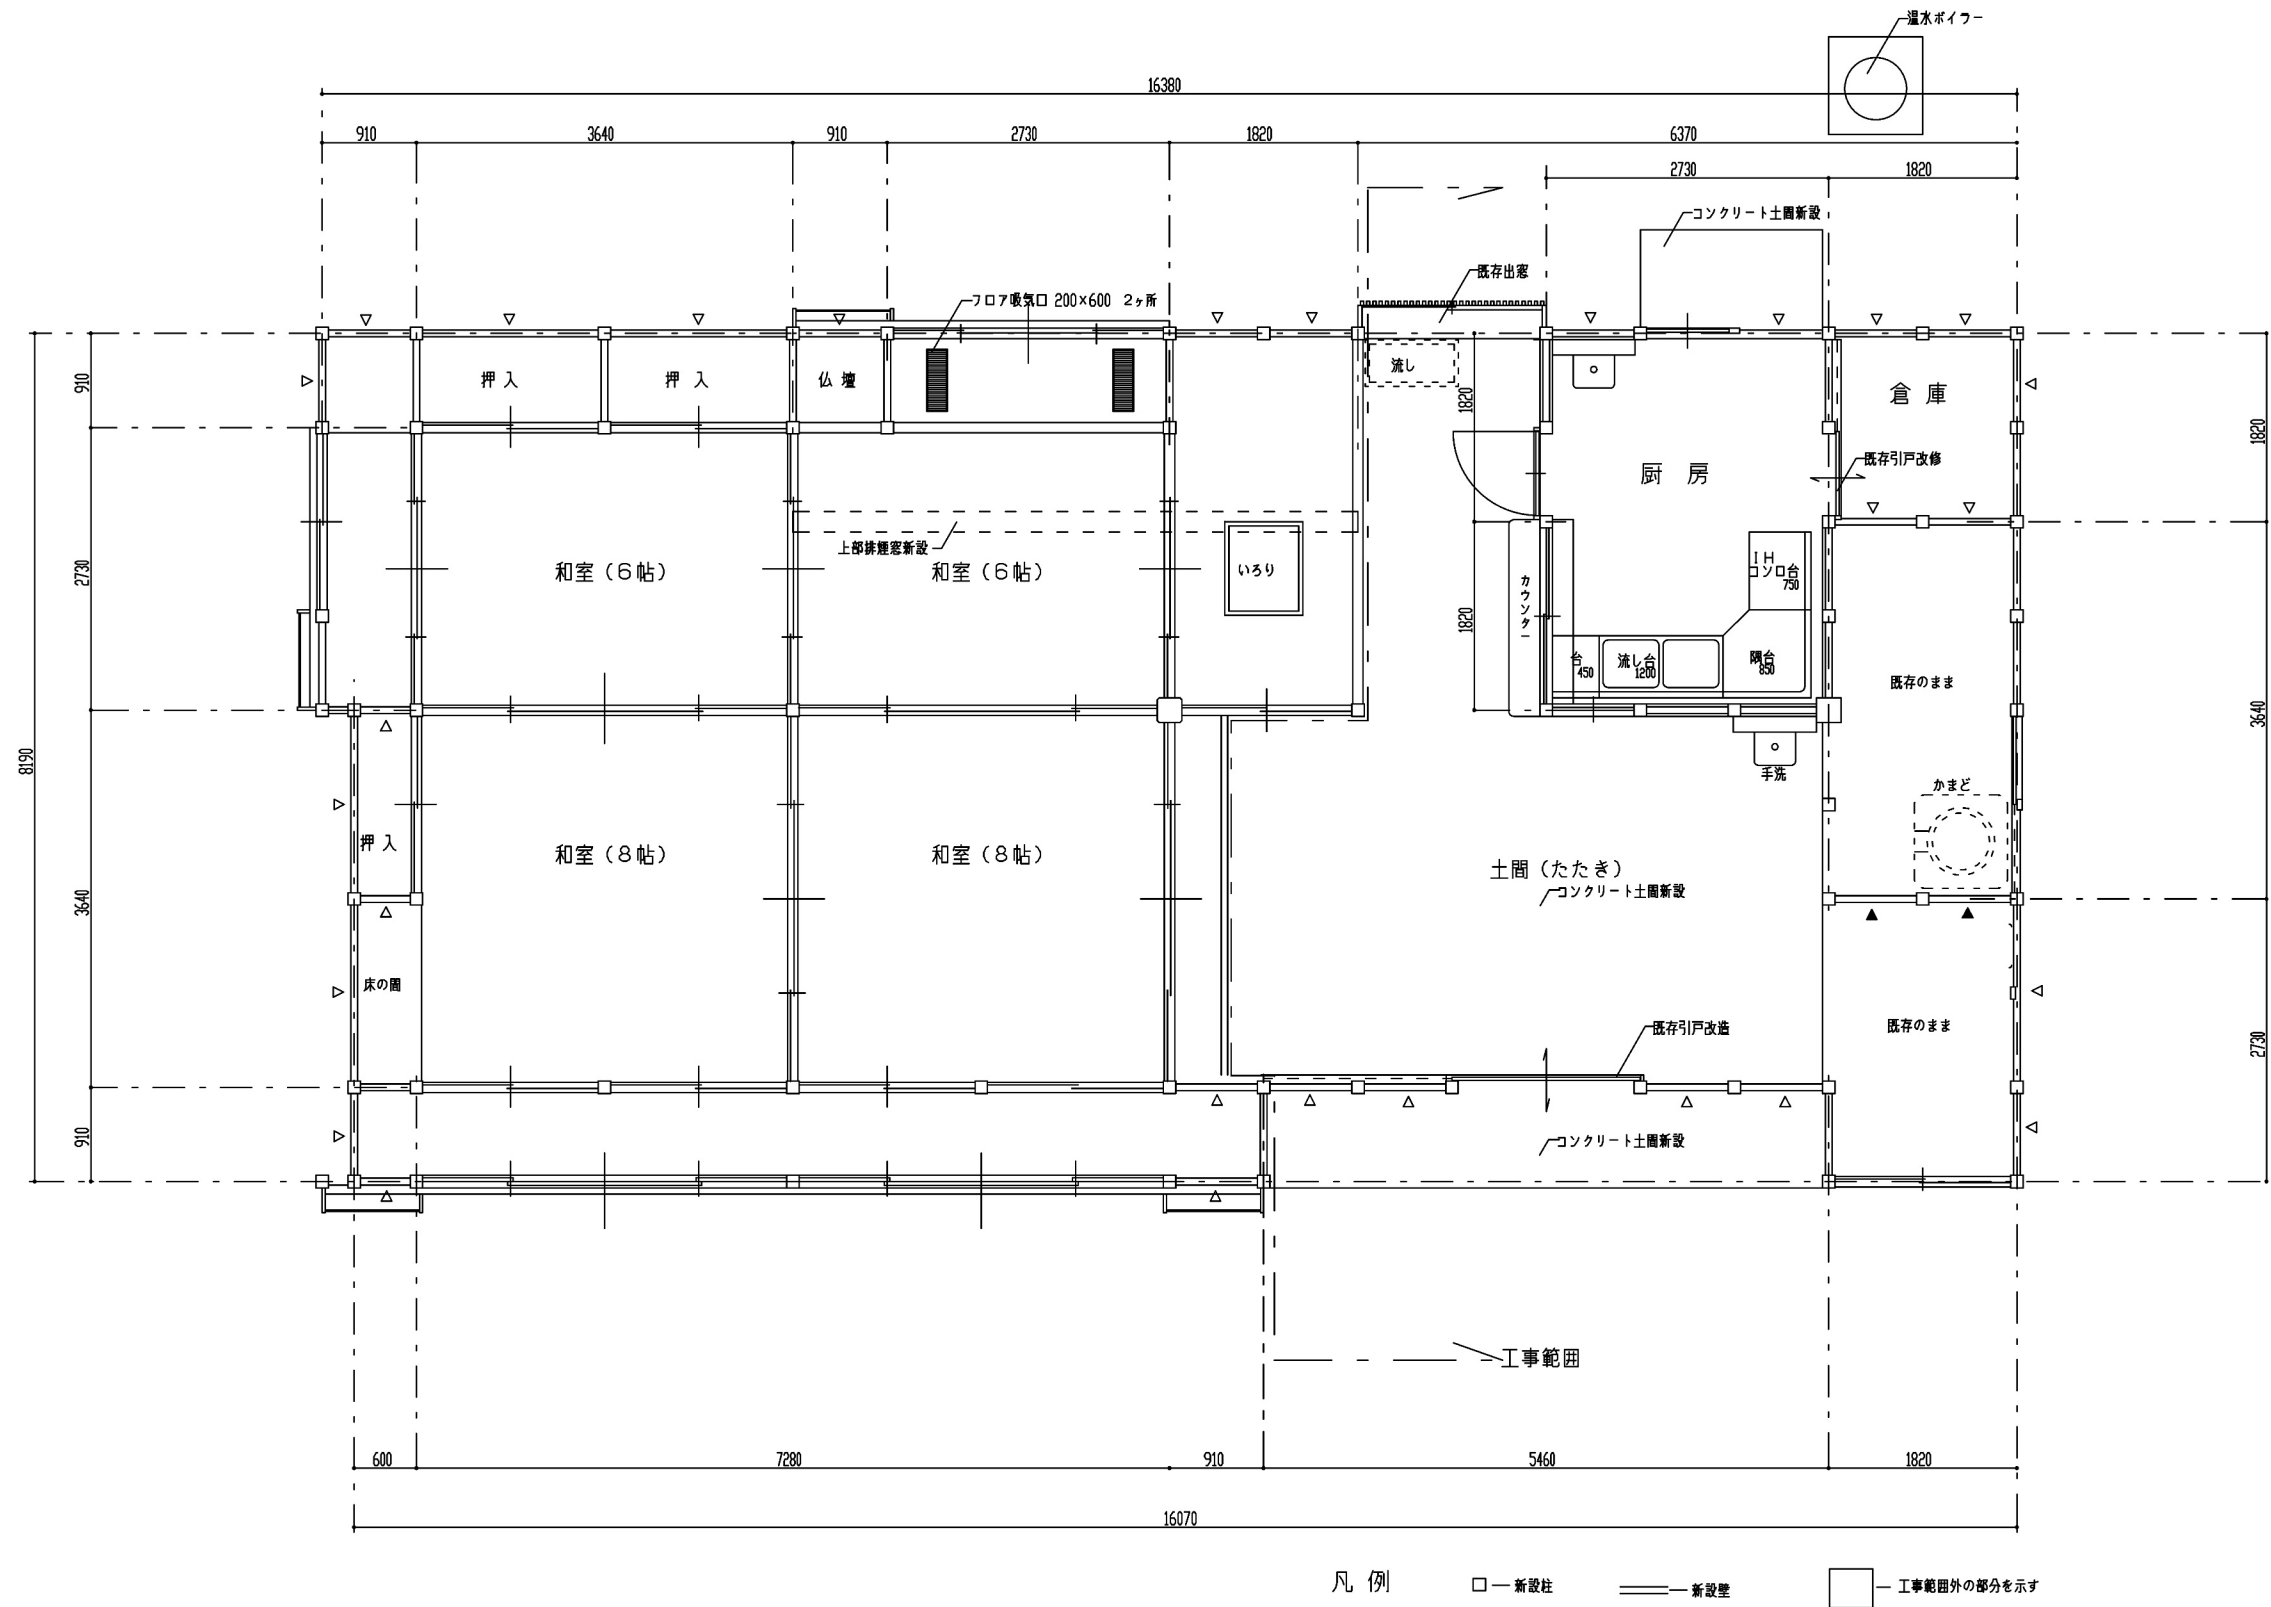

ANNOTATION				DATE			WORK			A — 13
							川越市農産物直売所改修工事 完 成 図			
				CHECK	ARCHI-T	DRAWER	NAME		SCALE	
							<古民家>		平 面 図	