北部地域ふれあいセンター放射線詳細測定結果
（1月10日実施）

測定結果（単位：μ Sv/h）

［地上50cm］ 平均 0.08 範囲 0.06～0.10 →除去後 平均 0.08 範囲 0.06～0.10

［ 地上5cm ］ 平均 0.11 範囲 0.07～0.26 →除去後 平均 0.11 範囲 0.07～0.18

地上5cmで対応の目安に近い値の2地点について除染を行い、目安以下の状態にしました。

単位：μ SV/h

番号	測定地点	地上5cmの値	地上50cmの値
1	施設入口スロープ（インターロッキング）	0.08	0.06
2	西側自転車置場	0.09	0.08
3	スロープ脇植込	0.07	0.06
4	入口階段前中央（コンクリート）	0.10	0.08
5	駐車場北側中央	0.10	0.09
6	東側自転車置場	0.11	0.08
7	駐車場緑地部分（西側）	0.10	0.07
8	駐車場緑地部分（東側）	0.10	0.09
9	駐車場南側中央	0.09	0.09
10	敷地南西部	0.08	0.08
11	敷地南東部	0.08	0.08
12	敷地北西部	0.09	0.07
13	敷地北中央部	0.07	0.06
14	敷地北東部	0.08	0.09
15	入口グレーチング	0.17	0.10
16	駐車場雨水桝	0.14	0.09
17	テラス西側	0.26	0.09
17-1	№17除染後	0.18	0.09
18	テラス東側	0.26	0.09
18-1	№18除染後	0.18	0.09

注)本市の暫定的な対応の目安：地上5cmで0.30μ Sv/h、地上50cmで0.23μ Sv/h

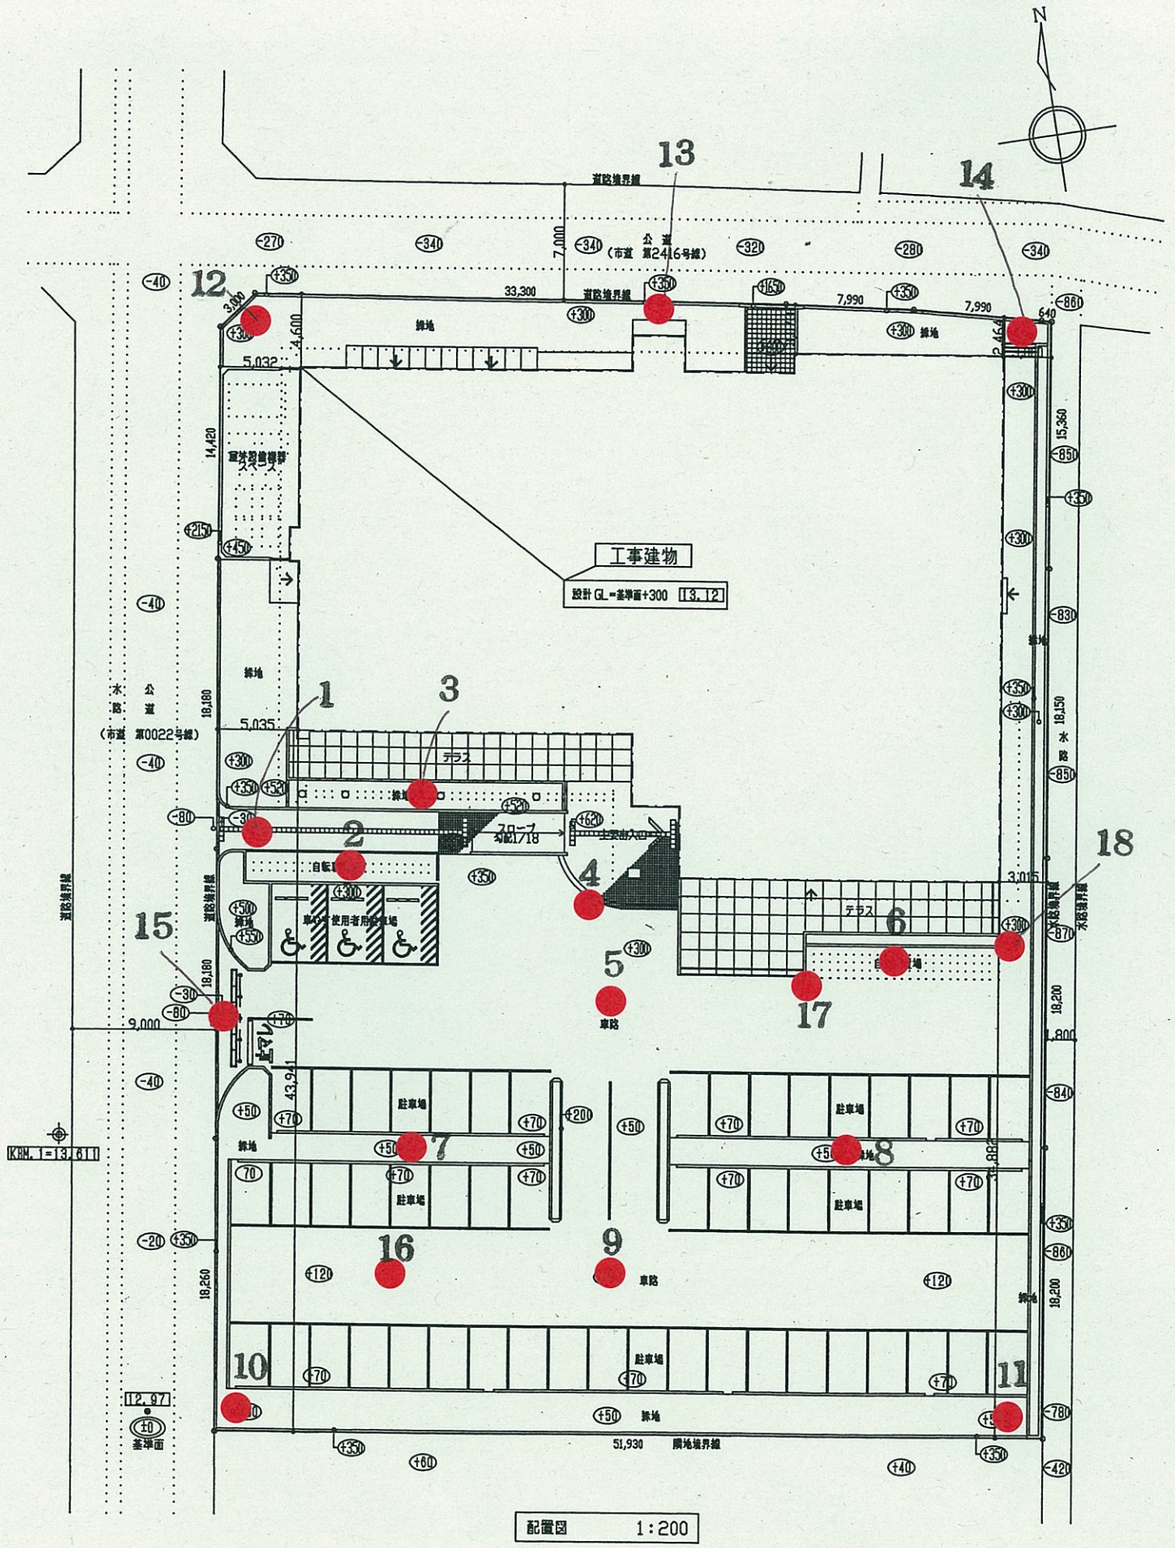

配置図 1:200

設計 年 月 日	変更・訂正 年 月 日	設計	製図	承認	工事名称 仮称北部地区地域ふれあいセンター新築工事竣工図	図面番号 No. D−06
					図面名称 地積図・配置図	縮尺 1:200